


米子市  
灘町三丁目

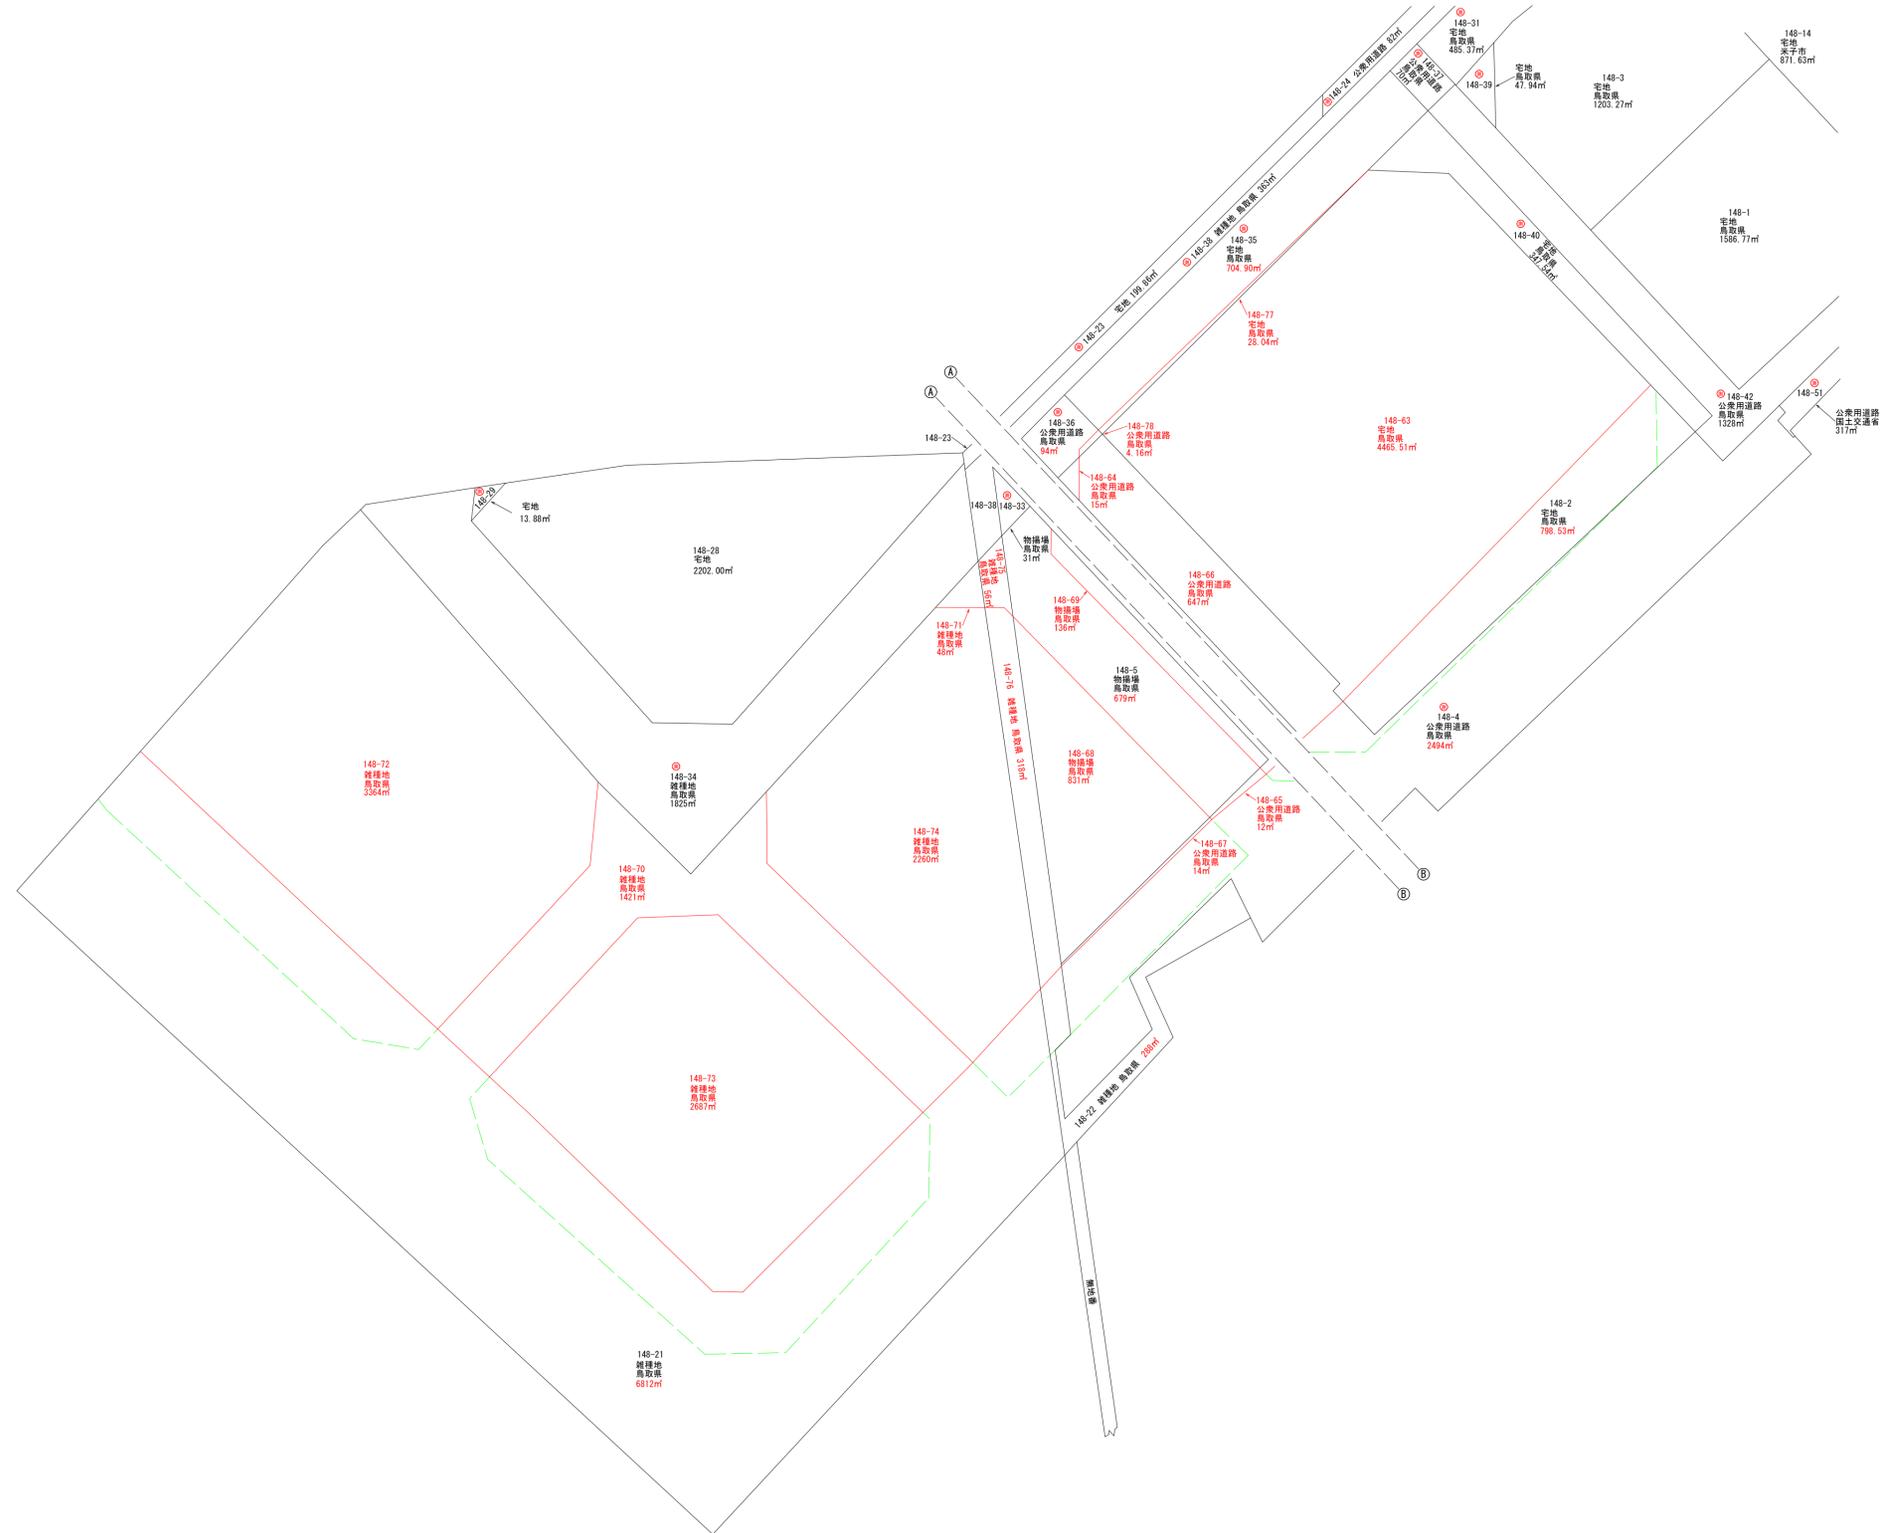


調査場所：鳥取地方務局米子支局

凡例	
記号・線種	名称
—	用地幅員、分割線
---	大字界
—	道・公共用道路
—	水・用悪水路
---	現況区画線

地区名	米子港		
図名	公園等転写連続図		① ②
位置	米子市灘町三丁目		
縮尺	図示	単位	M
図号	全 葉中の内		
年度施行	鳥取県		

米子市  
旗ヶ崎

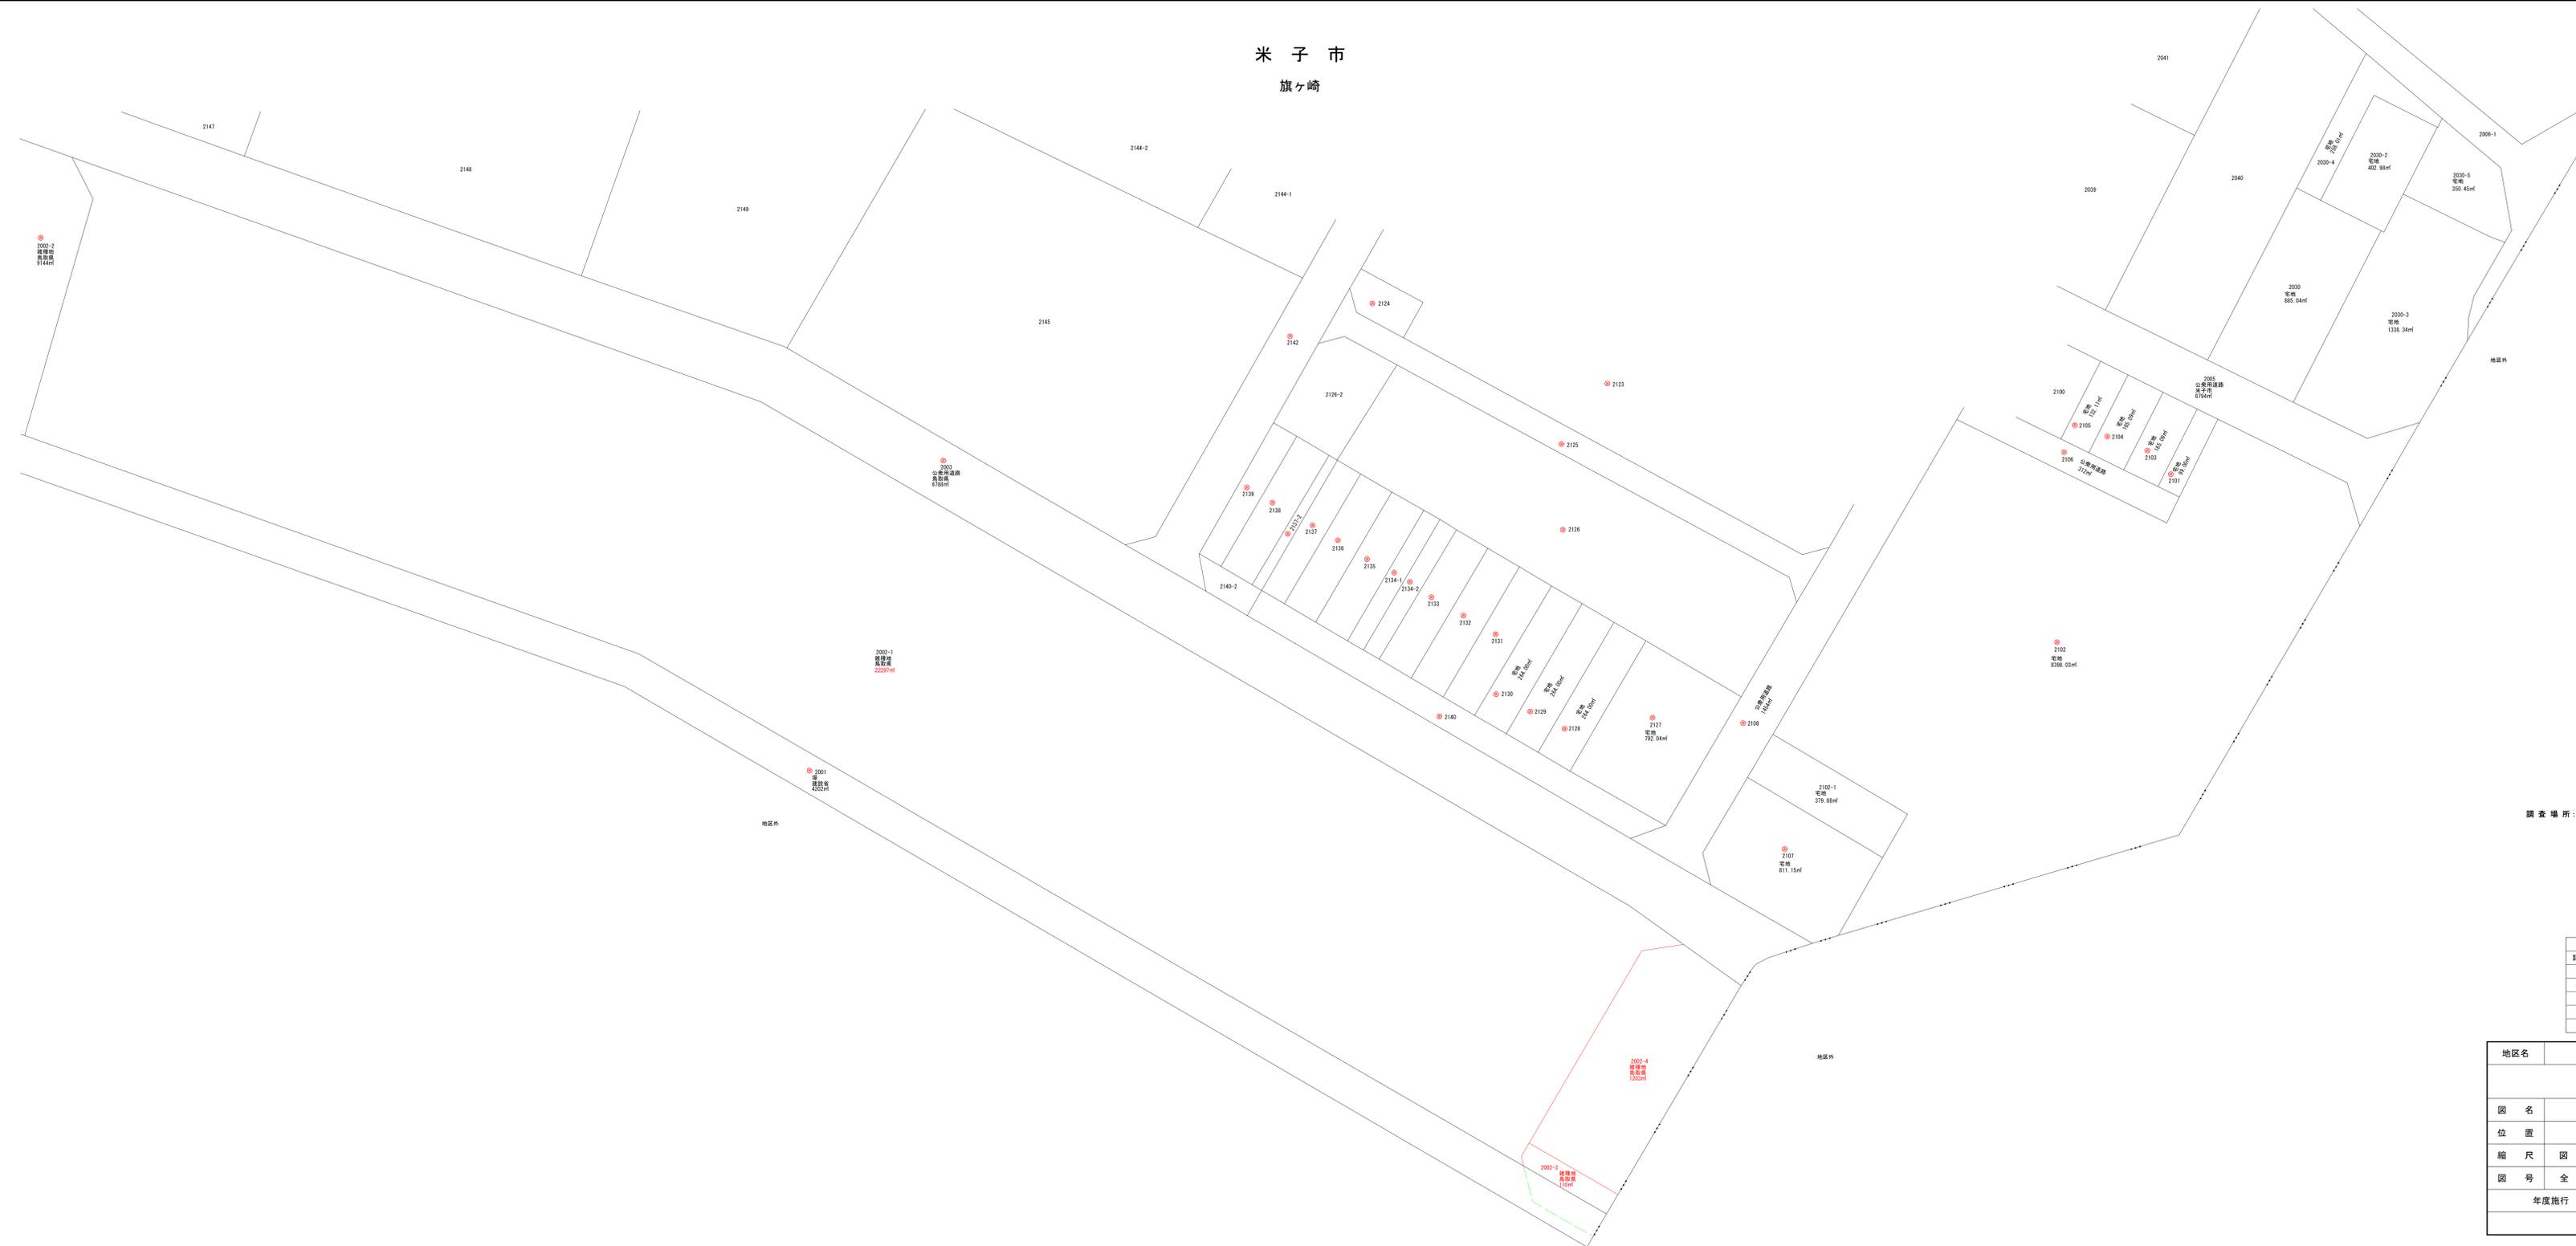

調査場所：鳥取地方務局米子支局

凡例	
記号・線種	名称
—	用地種別、分界線
---	大字界
—	道・公共用道路
—	水・用水水路
—	現況区画線

地区名	米子港		
図名	公園等転写連続図 ②		
位置	米子市旗ヶ崎		
縮尺	図示	単位	M
図号	全 業中の内		
年度施行	鳥取県		

※赤字は、登記完了証（登記年月日：令和2年9月7日）を基に記載。