


不凍水栓柱 1000L
 万能ホーム水栓 (凍結防止ハンドル付)
 排水 (浸透) 玉砂利敷 (別途)

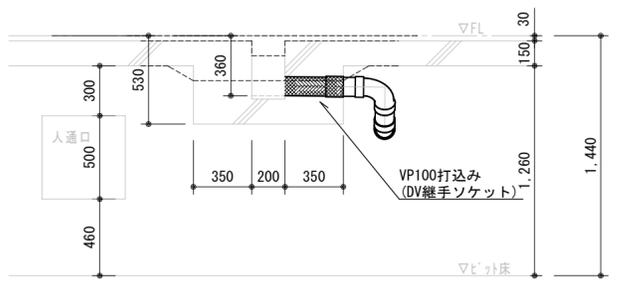

土間排水溝 配管 断面図 S=1/30

量水器 (子メータ) 13mm取付
 量水器BOX (樹脂製)
 伸縮止水栓 φ20×φ13

量水器 (子メータ) 40mm取付
 量水器BOX (樹脂製)
 ろくろ緩手 40
 ホックス (VC-P)

---埋設表示標 (コンクリート杭) を示す。
 - - -埋設給水管には、埋設表示テープを布設すること。

完成図

特 記	特記事項	CHECK	DRAW	 工事名称 鳥取砂丘駐車場公衆便所改築工事 (機械設備) 図面名称 衛生設備 配管図 (2) 図番 M-09 縮尺 1/50 株式会社 サカエ