


立札（警報表示板）標準図

警報表示板掲示内容

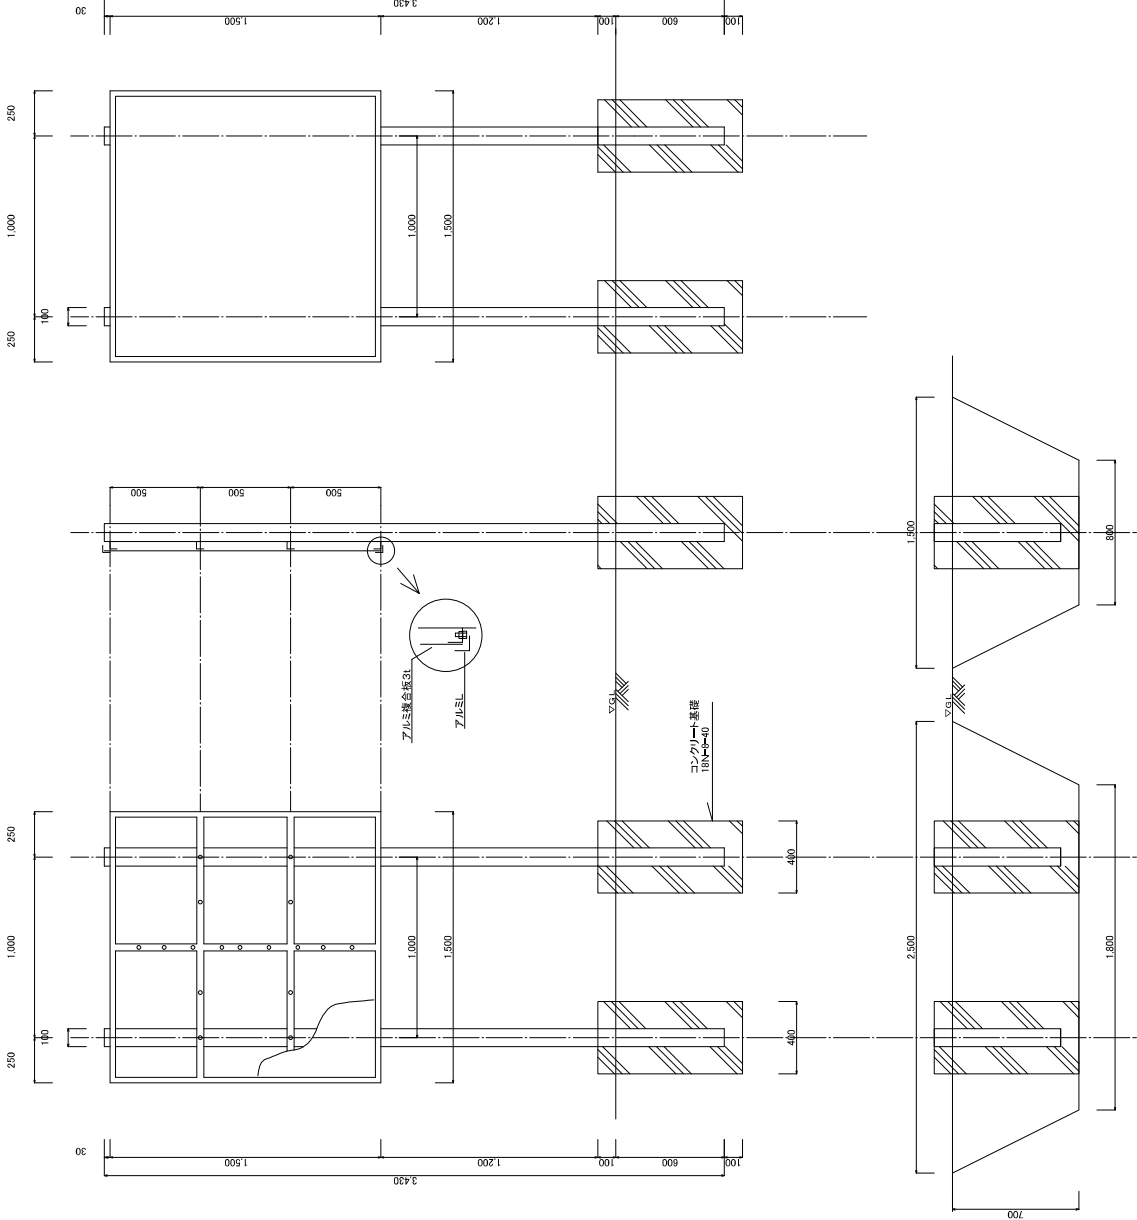

1,500

1,500

危険!!

堰の放流による増水に注意してください。
この川の上流〇〇キロメートルのところに分水堰があり、
洪水時には水を流しますので、急な増水に十分注意して
ください。
なお、水を流す前には、左記のとおりサインで知らせ
ます。

記

約5秒 休止 約5秒 休止 約5秒

鳥取県中部総合事務所土木整備局維持管理課
電話 〇八五八一三一二六



特記：『危険!!』は朱色で、その他は黒色で表記する事。

個別表記は下記のとおり


分水堰右岸：この分水堰は、洪水時には水を流しますので・・・
分水堰左岸：上流〇. 1キロメートル・・・
浜川水路橋監視局付近：上流〇. 7キロメートル・・・
監視局付近：上流1. 0キロメートル・・・
河口監視局付近：上流2. 0キロメートル・・・

TITLE	NAME	SCALE	DATE			
北条川放水路監視システム	完成図 案内板	1 / 20	2009.5			


北条川放水路監視システムネットワーク構成図

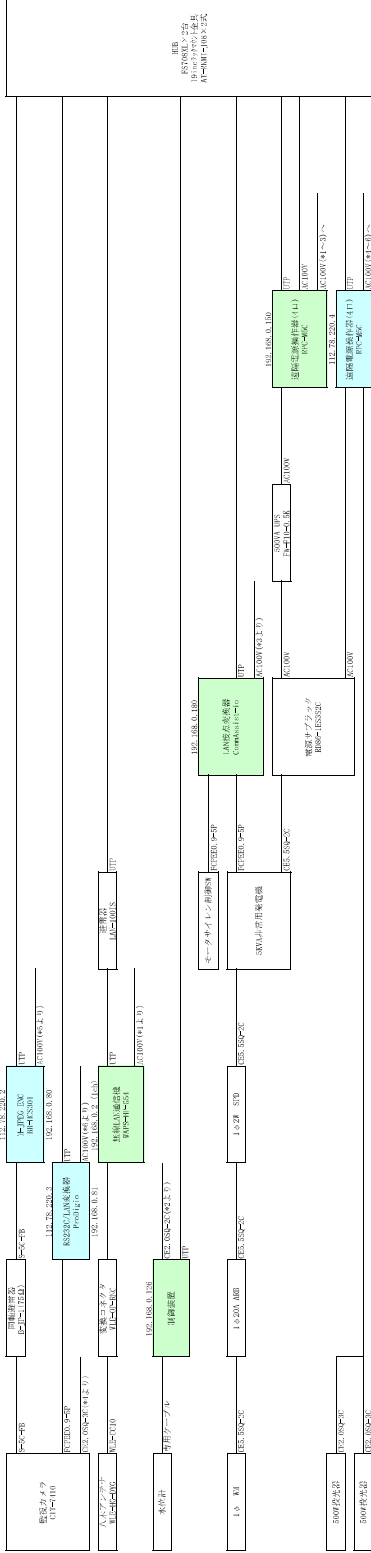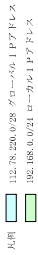



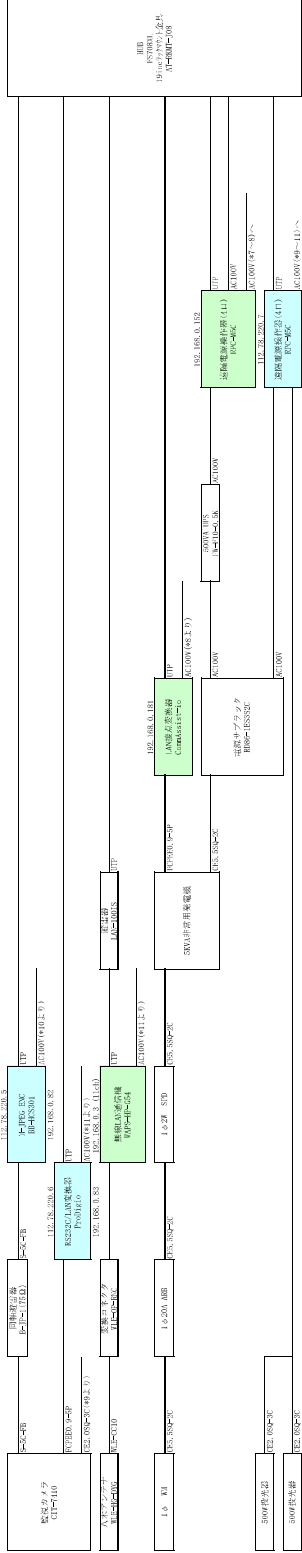




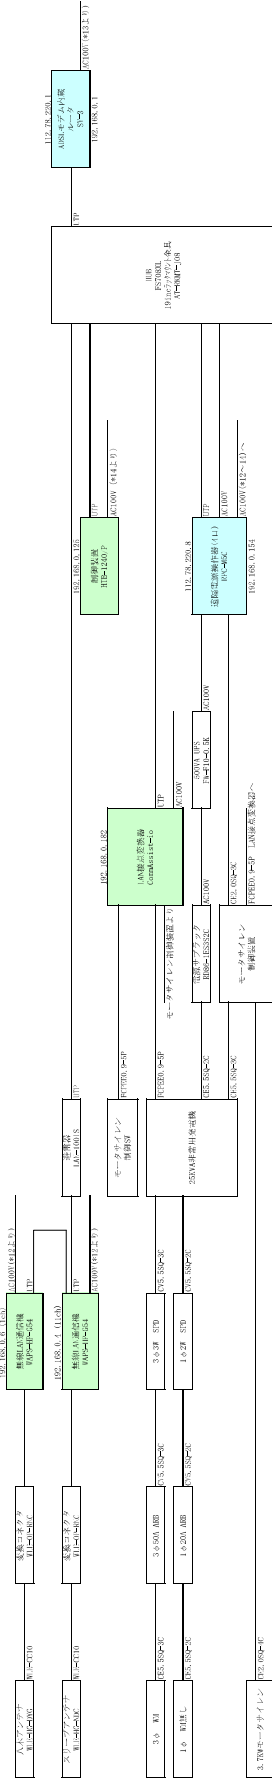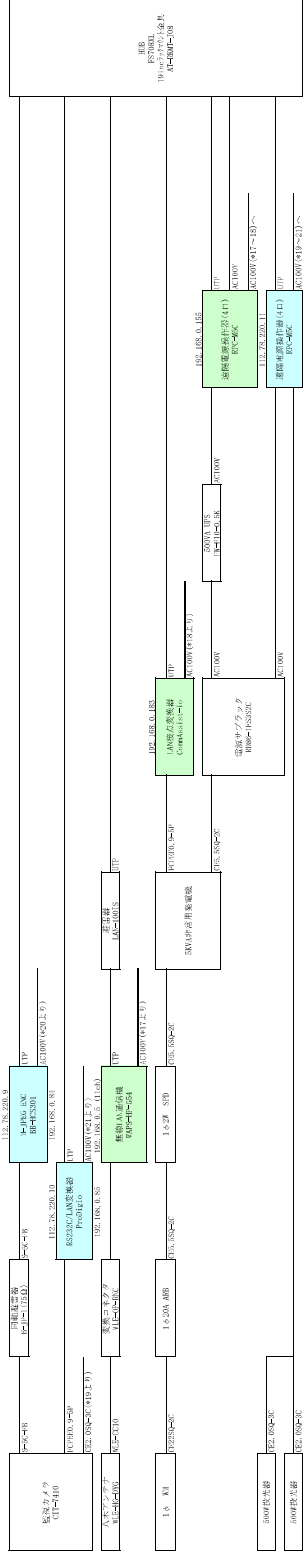
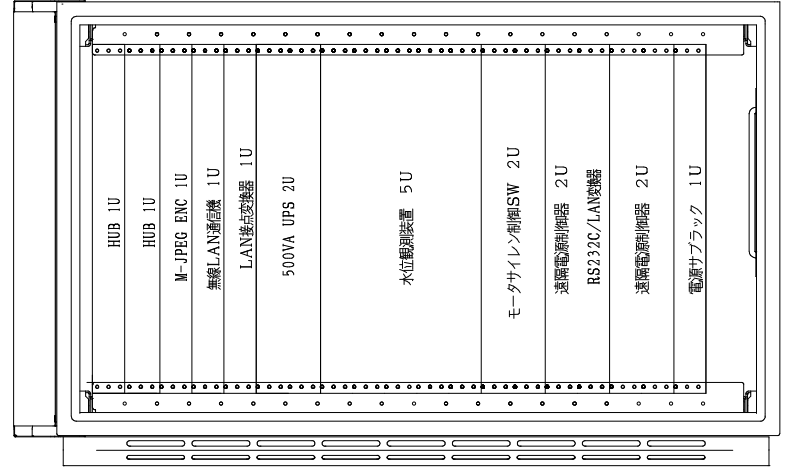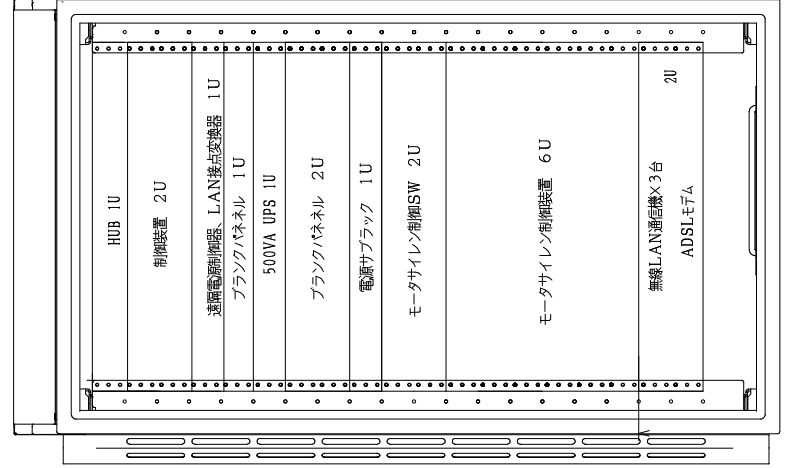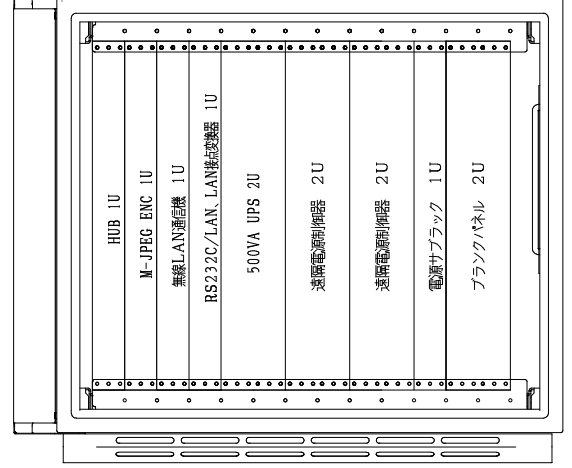090'1		090'1		090'1	
					
RCP60-610Y-H10 (スタイルH仕様)		RCP60-610Y-H10 (スタイルH仕様)		RCP60-67Y-H10 (スタイルH仕様)	
分水堰 機器収容箱 19U		警報局 機器収容箱 19U		浜川水防橋、河口監視局 機器収容箱 13U	
TITLE		NAME	SCALE	DATE	
北条川放水格監視システム		機器実装図	—	2019.11	

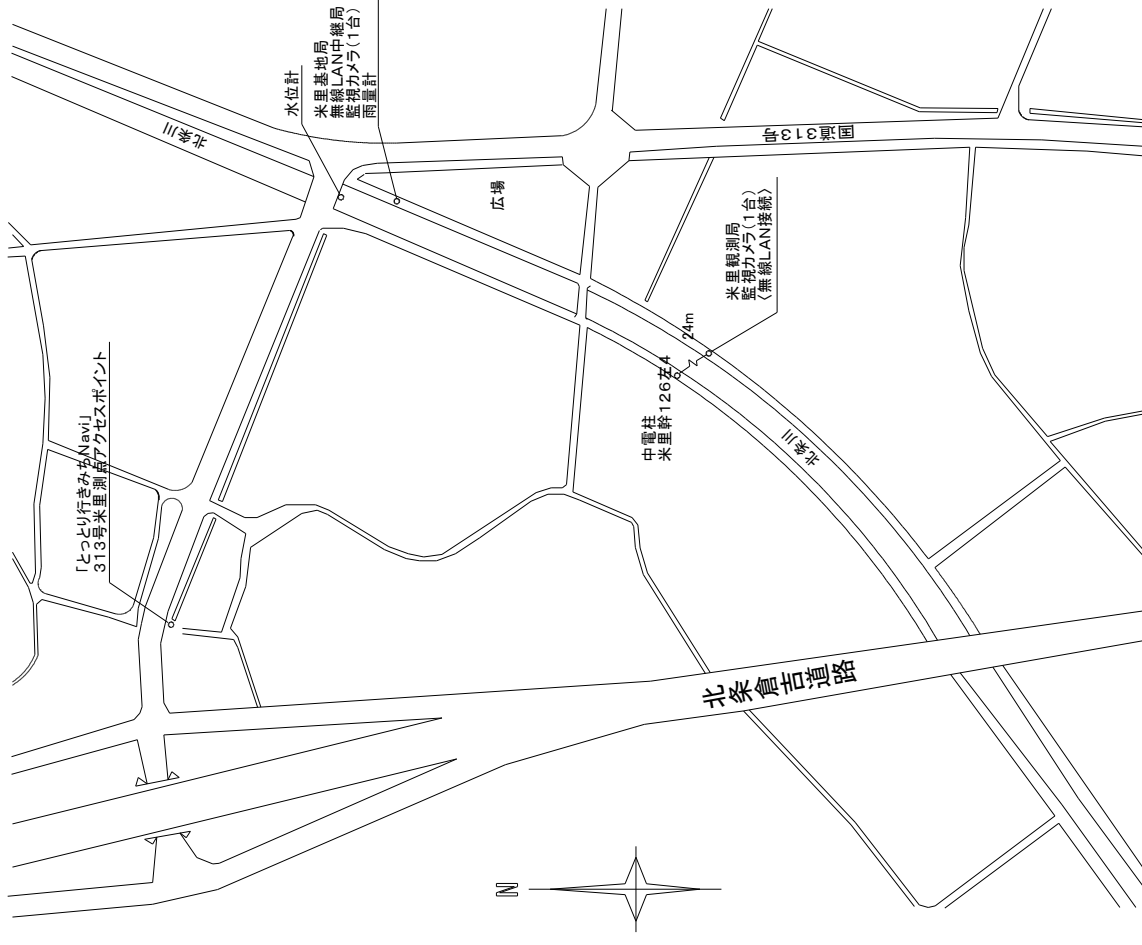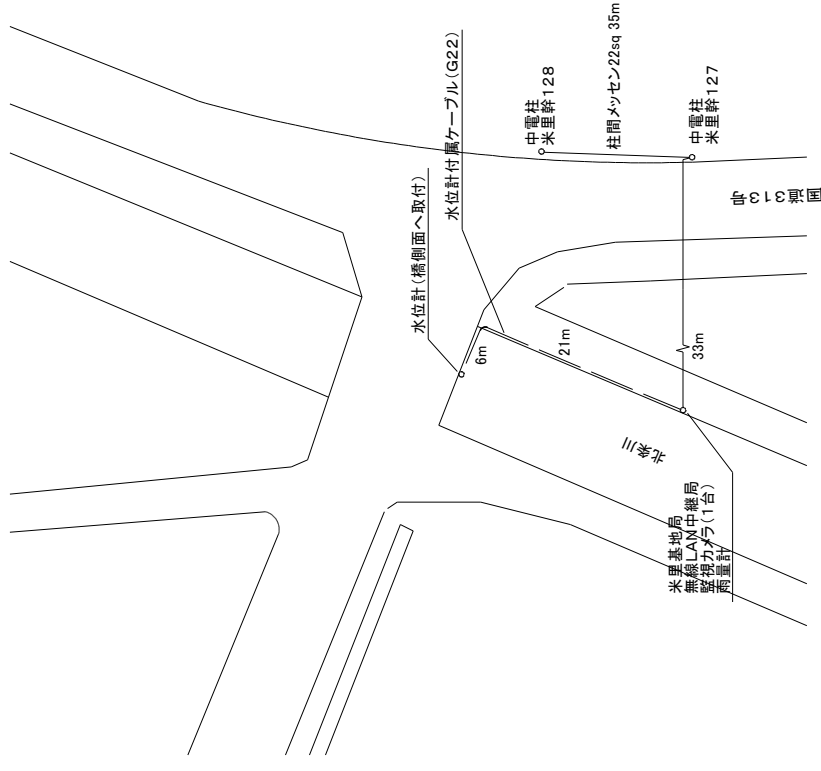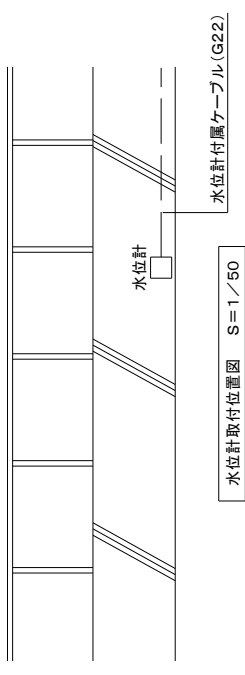

TITLE	NAME	SCALE	DATE	NO	
北条川放水路監視システム施設整備工事	完成図 (配置図)	図示	2010.03		E-1

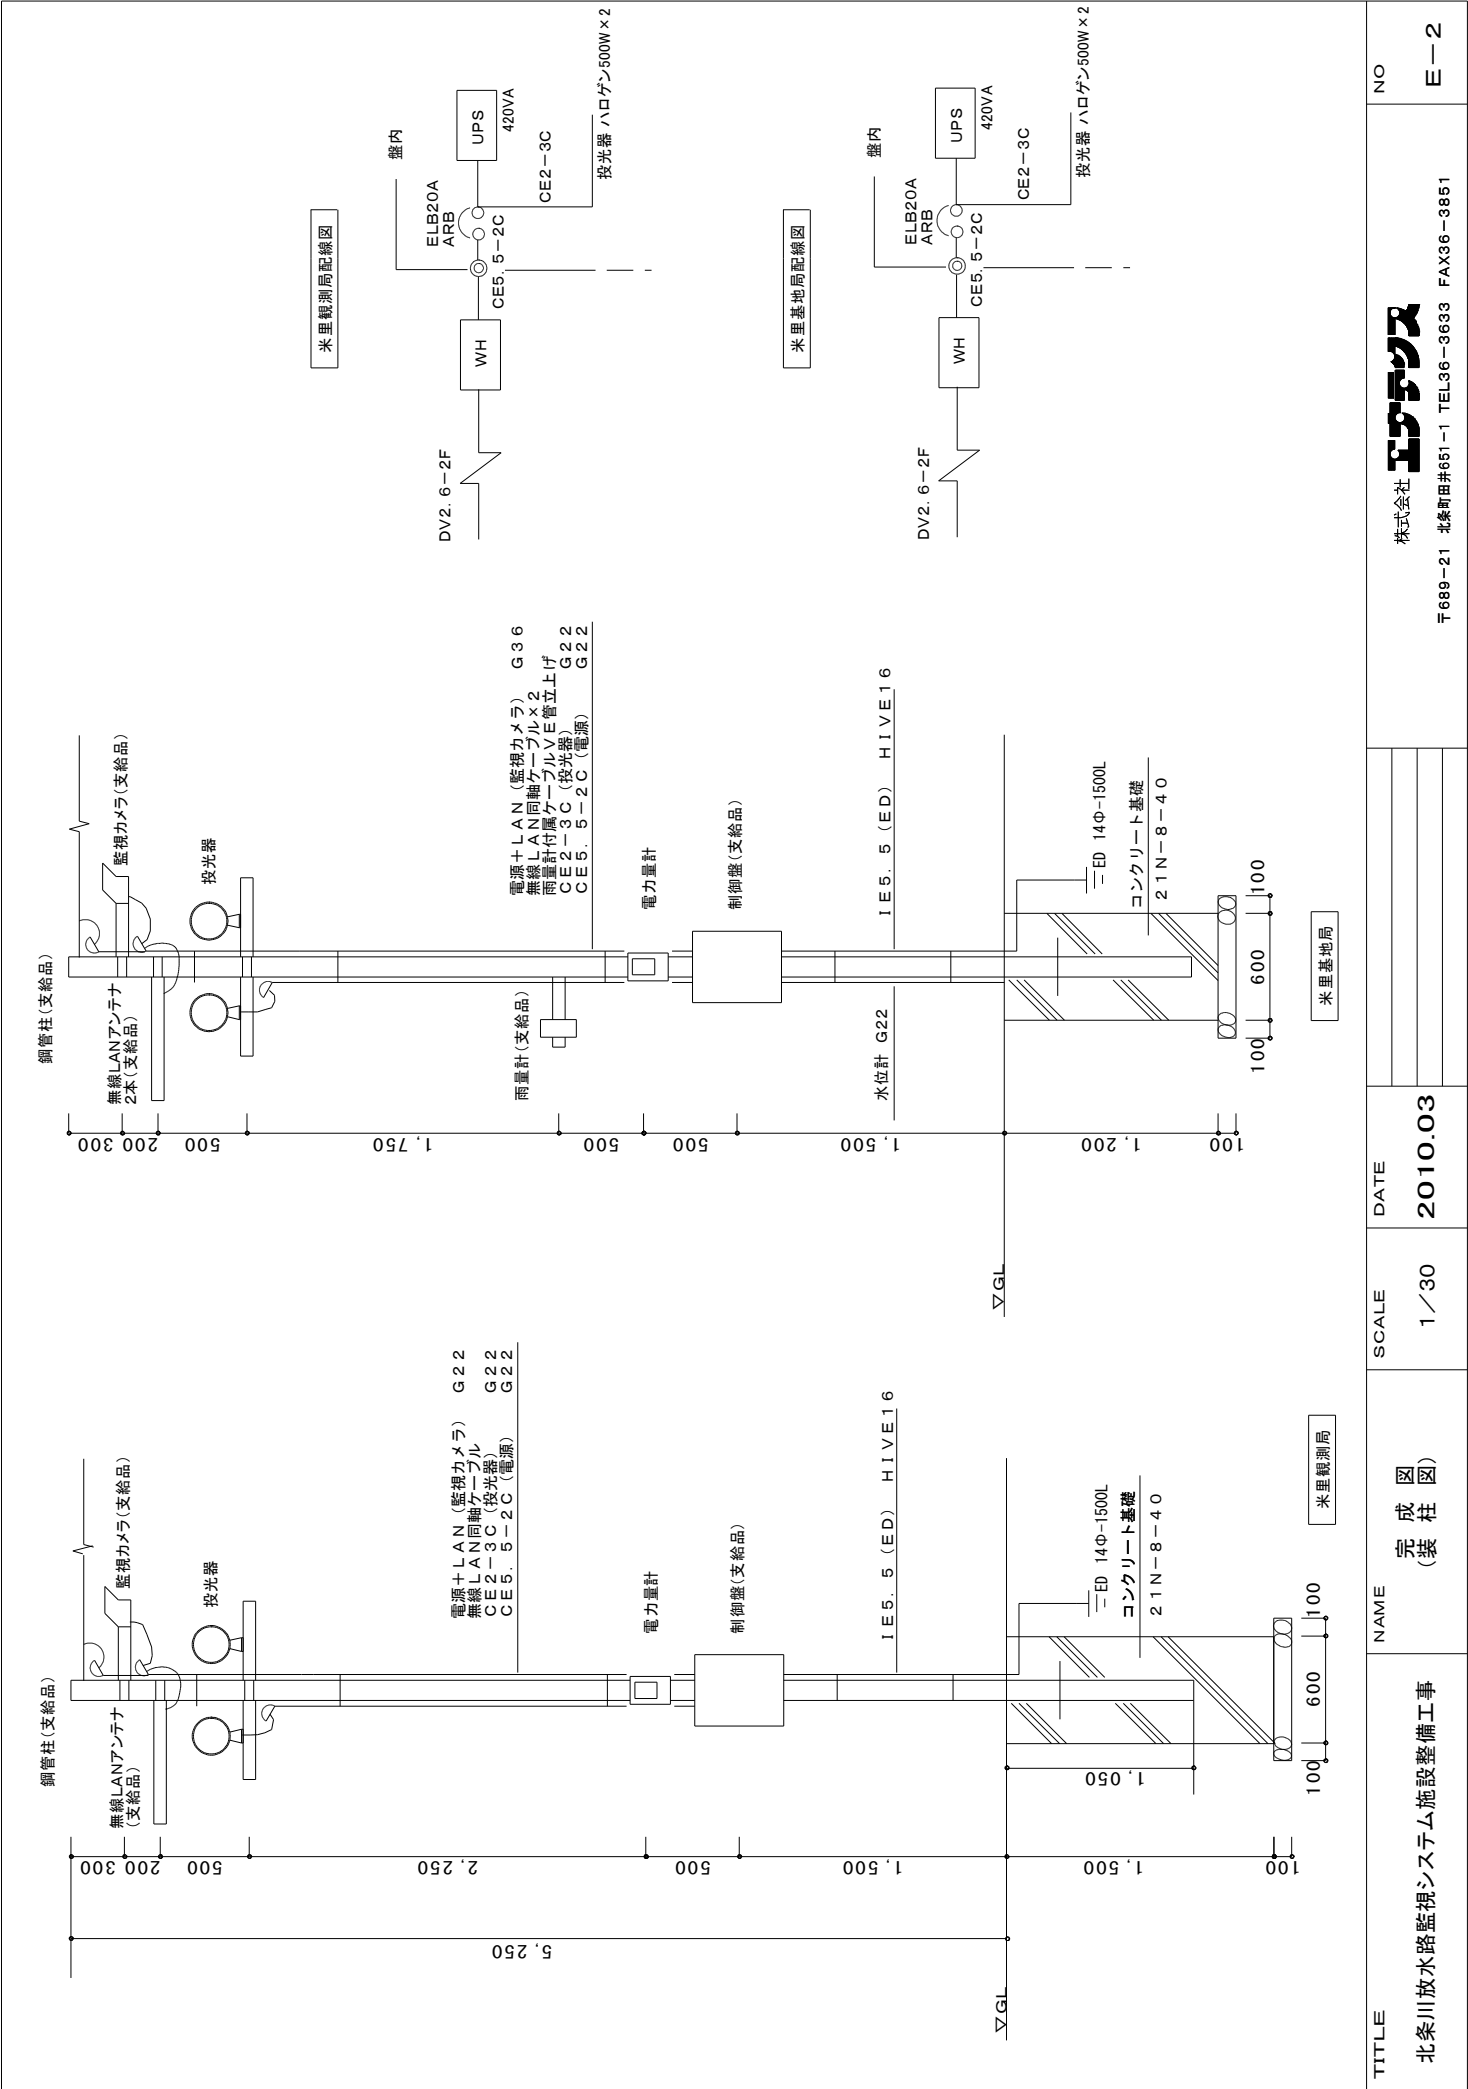

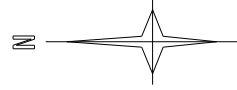

TITLE	NAME	SCALE	DATE		NO
北条川放水路監視システム施設整備工事	完成 ☒ (水位配管敷設 ☒)	☒ 示	2010.03		株式会社 エフエス 〒689-21 北条町田井651-1 TEL36-3633 FAX36-3851 E-3

北条川放水路監視システム（米里）ネットワーク構成図

