



水中ポンプ設置位置図

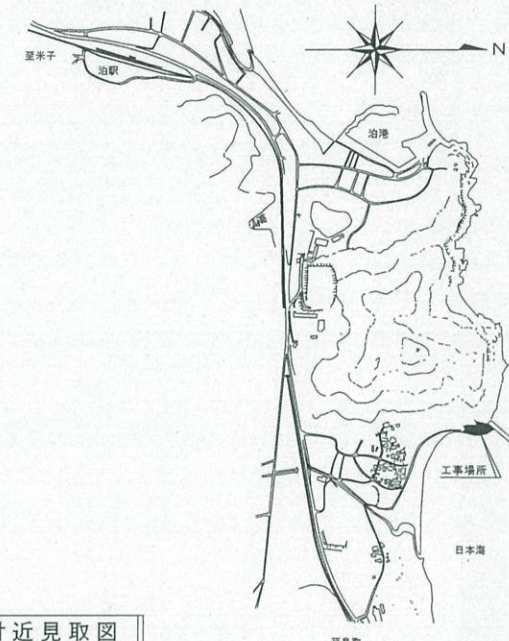

付近見取図

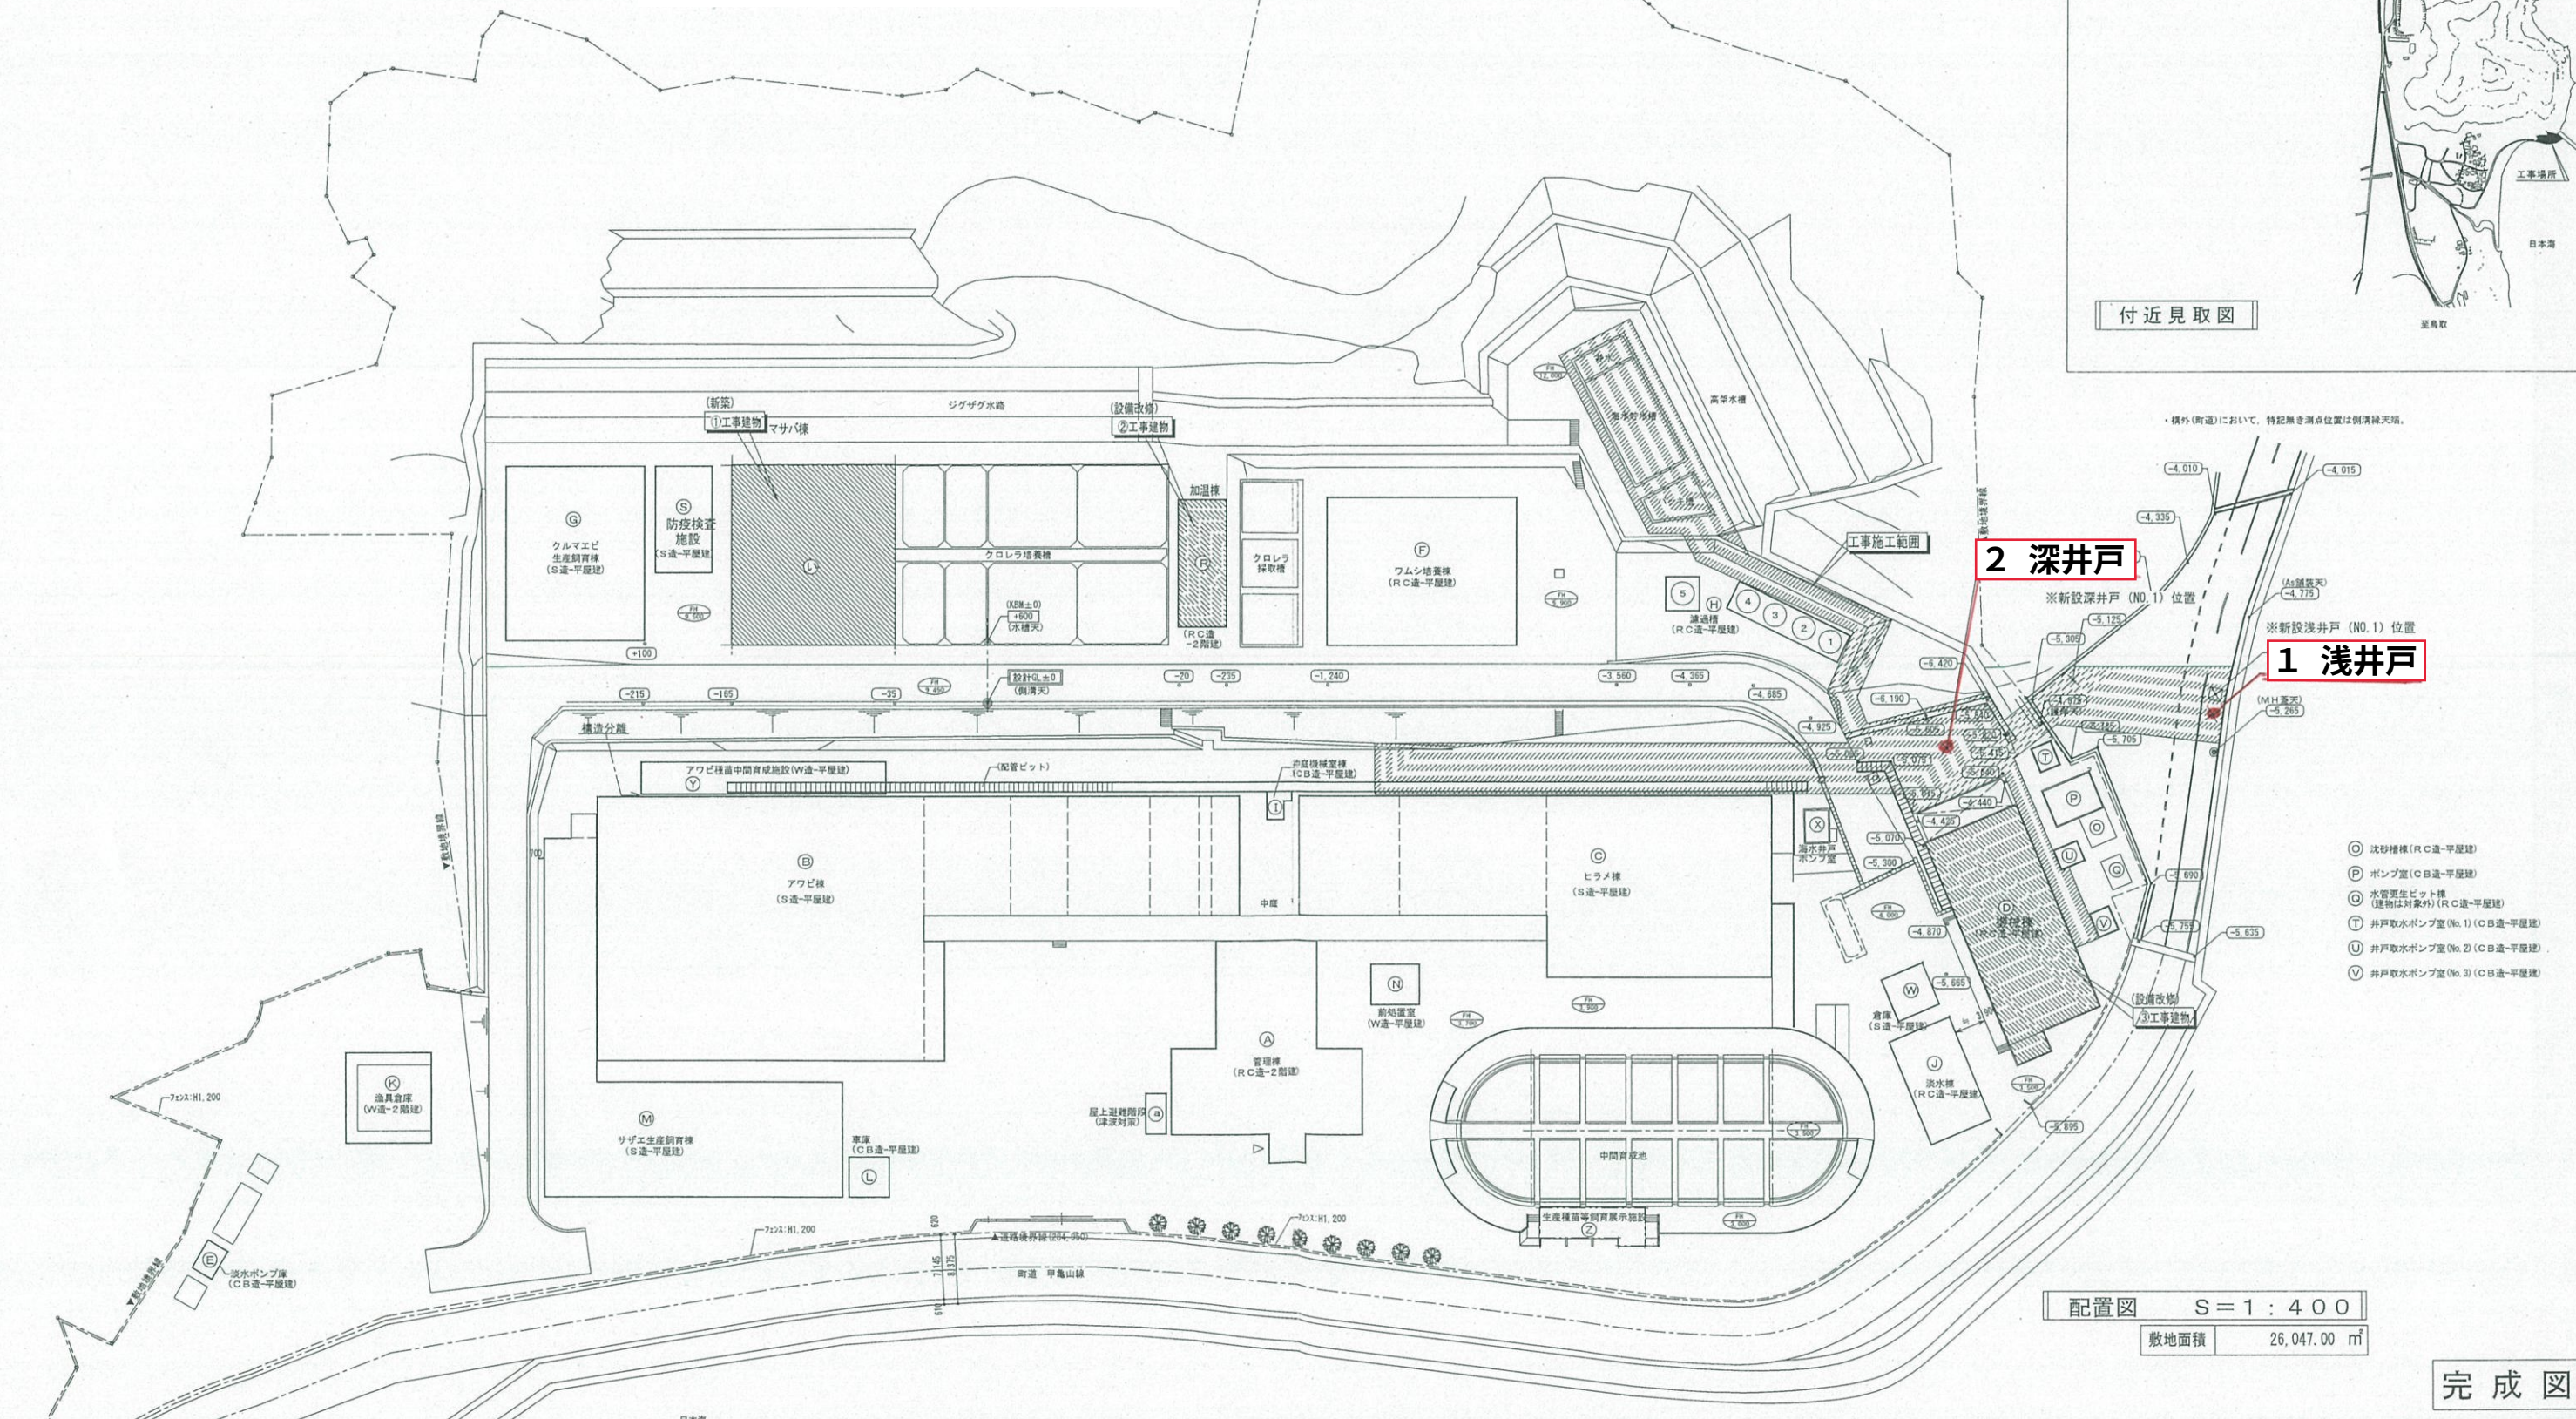

- 沈砂槽棟 (R C造-平屋建)
- ポンプ室 (C B造-平屋建)
- 水管更生ビッド棟 (建物は対象外) (R C造-平屋建)
- 井戸取水ポンプ室 (No. 1) (C B造-平屋建)
- 井戸取水ポンプ室 (No. 2) (C B造-平屋建)
- 井戸取水ポンプ室 (No. 3) (C B造-平屋建)


配置図 S=1:400
敷地面積 26,047.00 m²

完成図


	既設部分																								既設合計	工事建物			合計		
	A	B	C	D	E	F	G	H	I	J	K	L	M	N	O	P	Q	R	S	T	U	V	W	X		Y	Z	a		①	
建築面積	439.92	1,900.17	1,382.87	371.25	8.75	417.60	360.40	97.90	7.93	135.00	49.99	25.00	695.50	30.00	18.56	28.59	7.76	95.80	91.00	7.78	7.78	7.78	30.69	11.85	120.00	57.97	12.74	6,420.38	444.70	444.70	6,865.08
延床面積	691.92	1,900.17	1,382.87	386.70	8.75	417.60	360.40	97.90	7.93	135.00	99.89	25.00	695.50	30.00	18.56	28.59	7.76	125.00	91.00	7.78	7.78	7.78	30.69	11.85	120.00	49.27	0.00	6,745.59	436.00	436.00	7,181.59

浅井戸ケーシング 200A



特記事項
1. 浅井戸水中ポンプNO. 2を設置する浅井戸は別途工事であるため施工にあたっては別途工事業者の作成する報告書に基づき水中ポンプ位置などを検討すること (本図面は浅井戸NO. 1の報告書に基づいている)

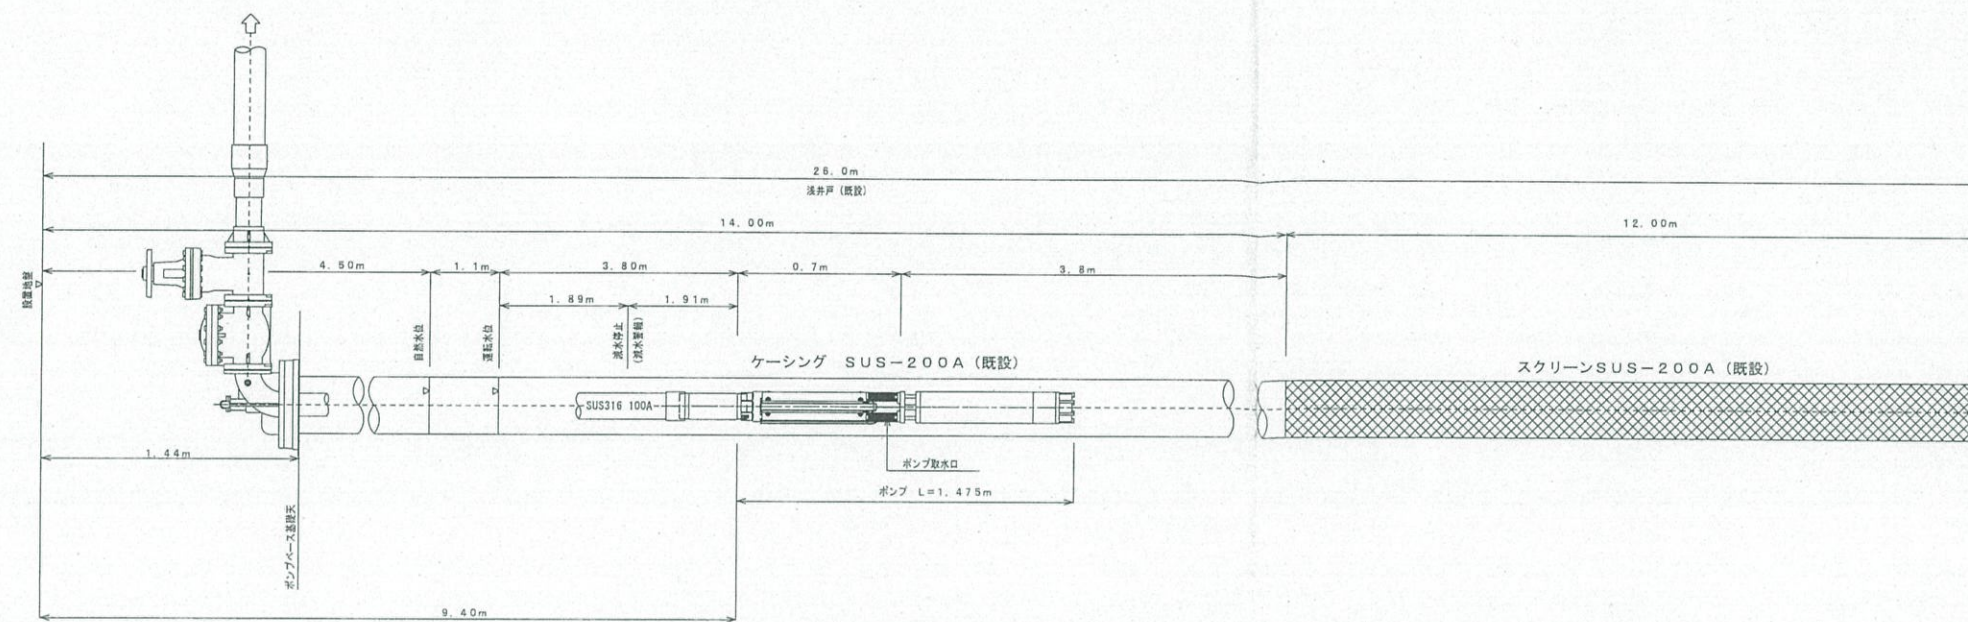

水中ポンプ設置 断面図

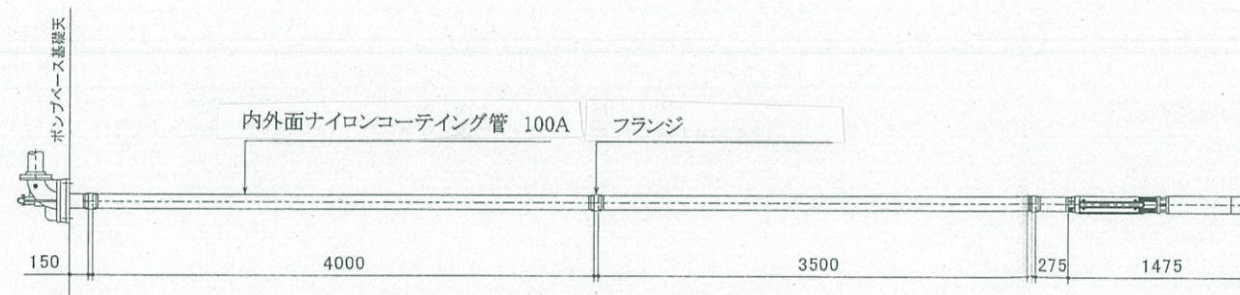


井戸内揚水配管 作製図 S=1/30

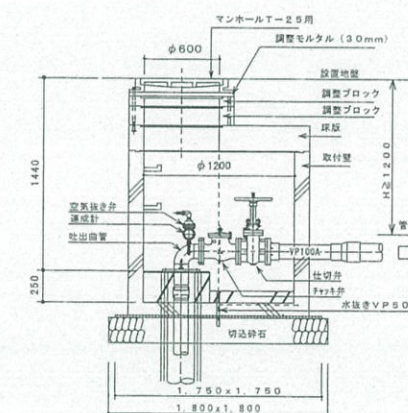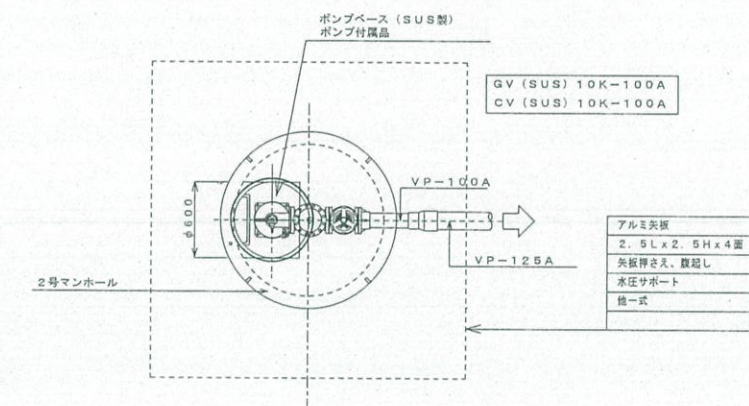


※既設井戸ケーシング、天端調整加工一本工事

井戸ポンプビット詳細図 S=1/30

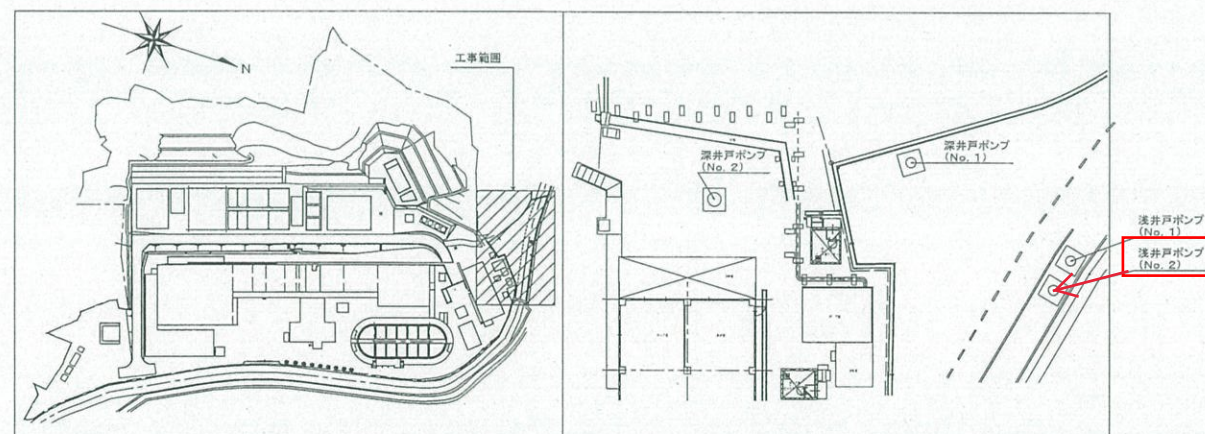


完 成 圖



特記事項
 1. 深井戸水中ポンプNO. 2を設置する深井戸は別途工事であるため施工にあたっては別途工事業者の作成する報告書に基づき水中ポンプ位置などを検討すること
 (本図面は深井戸NO. 1の報告書に基づいている)

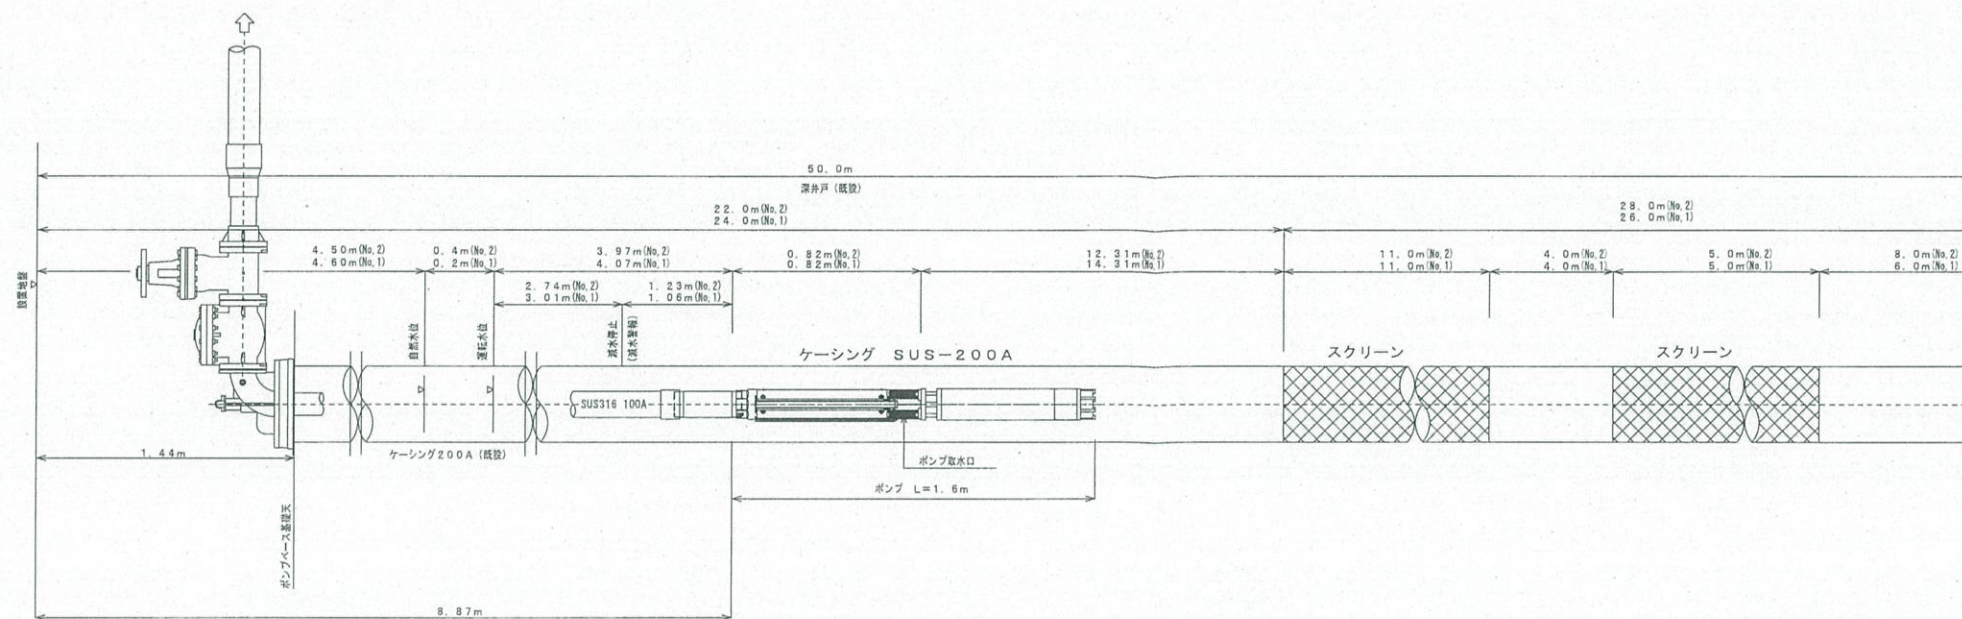

水中ポンプ設置 断面図

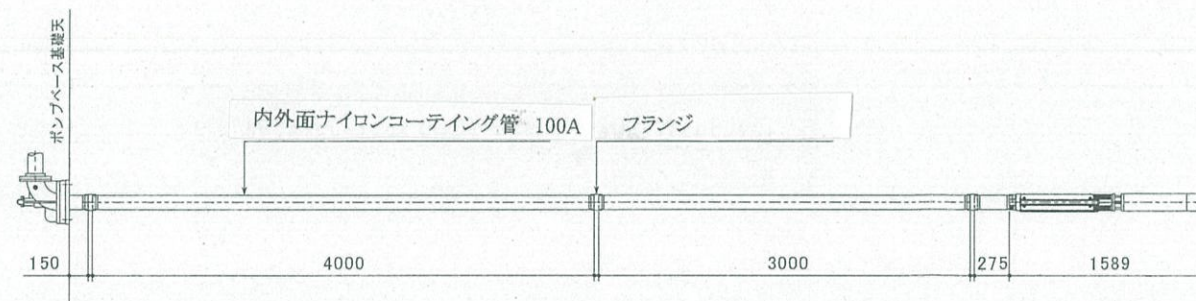

井戸内揚水配管 作製図 S=1/30

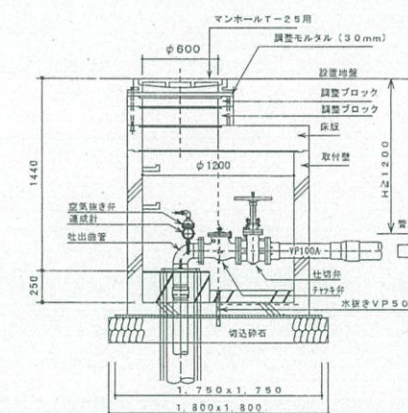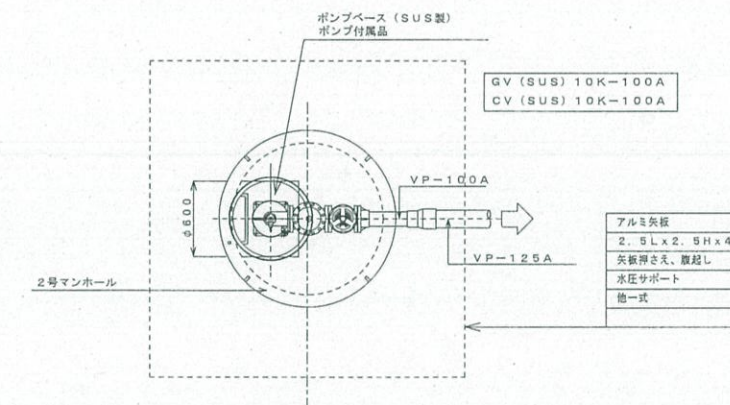

※既設井戸ケーシング、天端調整加工工事

井戸ポンプピット詳細図 S=1/30

