



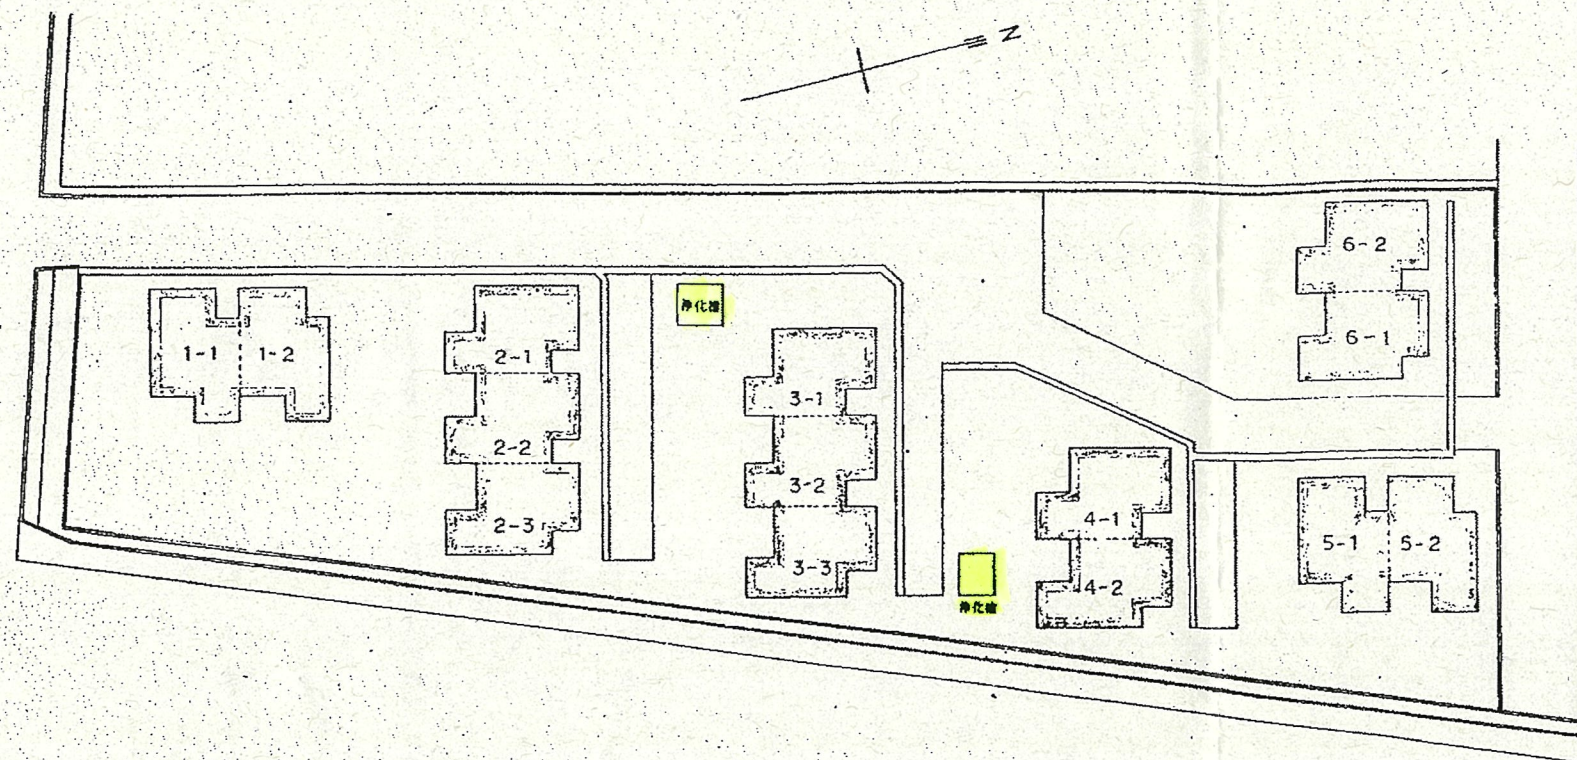

配置図 S = 1 : 300

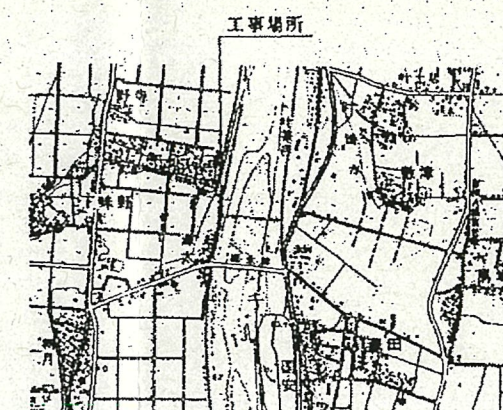

案内図

工事概要

- A. 本工事は農業集落排水（分流方式）の共用開始に伴い、
 配外污水管、雑排水管の切替え（布設替え）工事とする。
1. 浄化槽解体及び上部コンクリート撤去（図面記載）
 2. 不要樹撤去
 3. 土中不要配管は埋め殺し
 4. ブローア本体及びブローア基礎撤去
 5. ブローア用電気設備撤去（図面記載）

B. 浄化槽の解体

DT. 1はGL-300程度
 DT. 2はGL-800程度（うち笠上げ部分500H）
 まで撤去

備考

総合設備設計事務所

承認	設計	担当

縮尺 S = 1 : 300
 設計年月日 1998. 3

工事名称 県営住宅美穂第2団地下水道接続工事
 図面名称 案内図・配置図

竣工図

図面番号

No 1/5

29885・39935~40001
 40600~40605

