



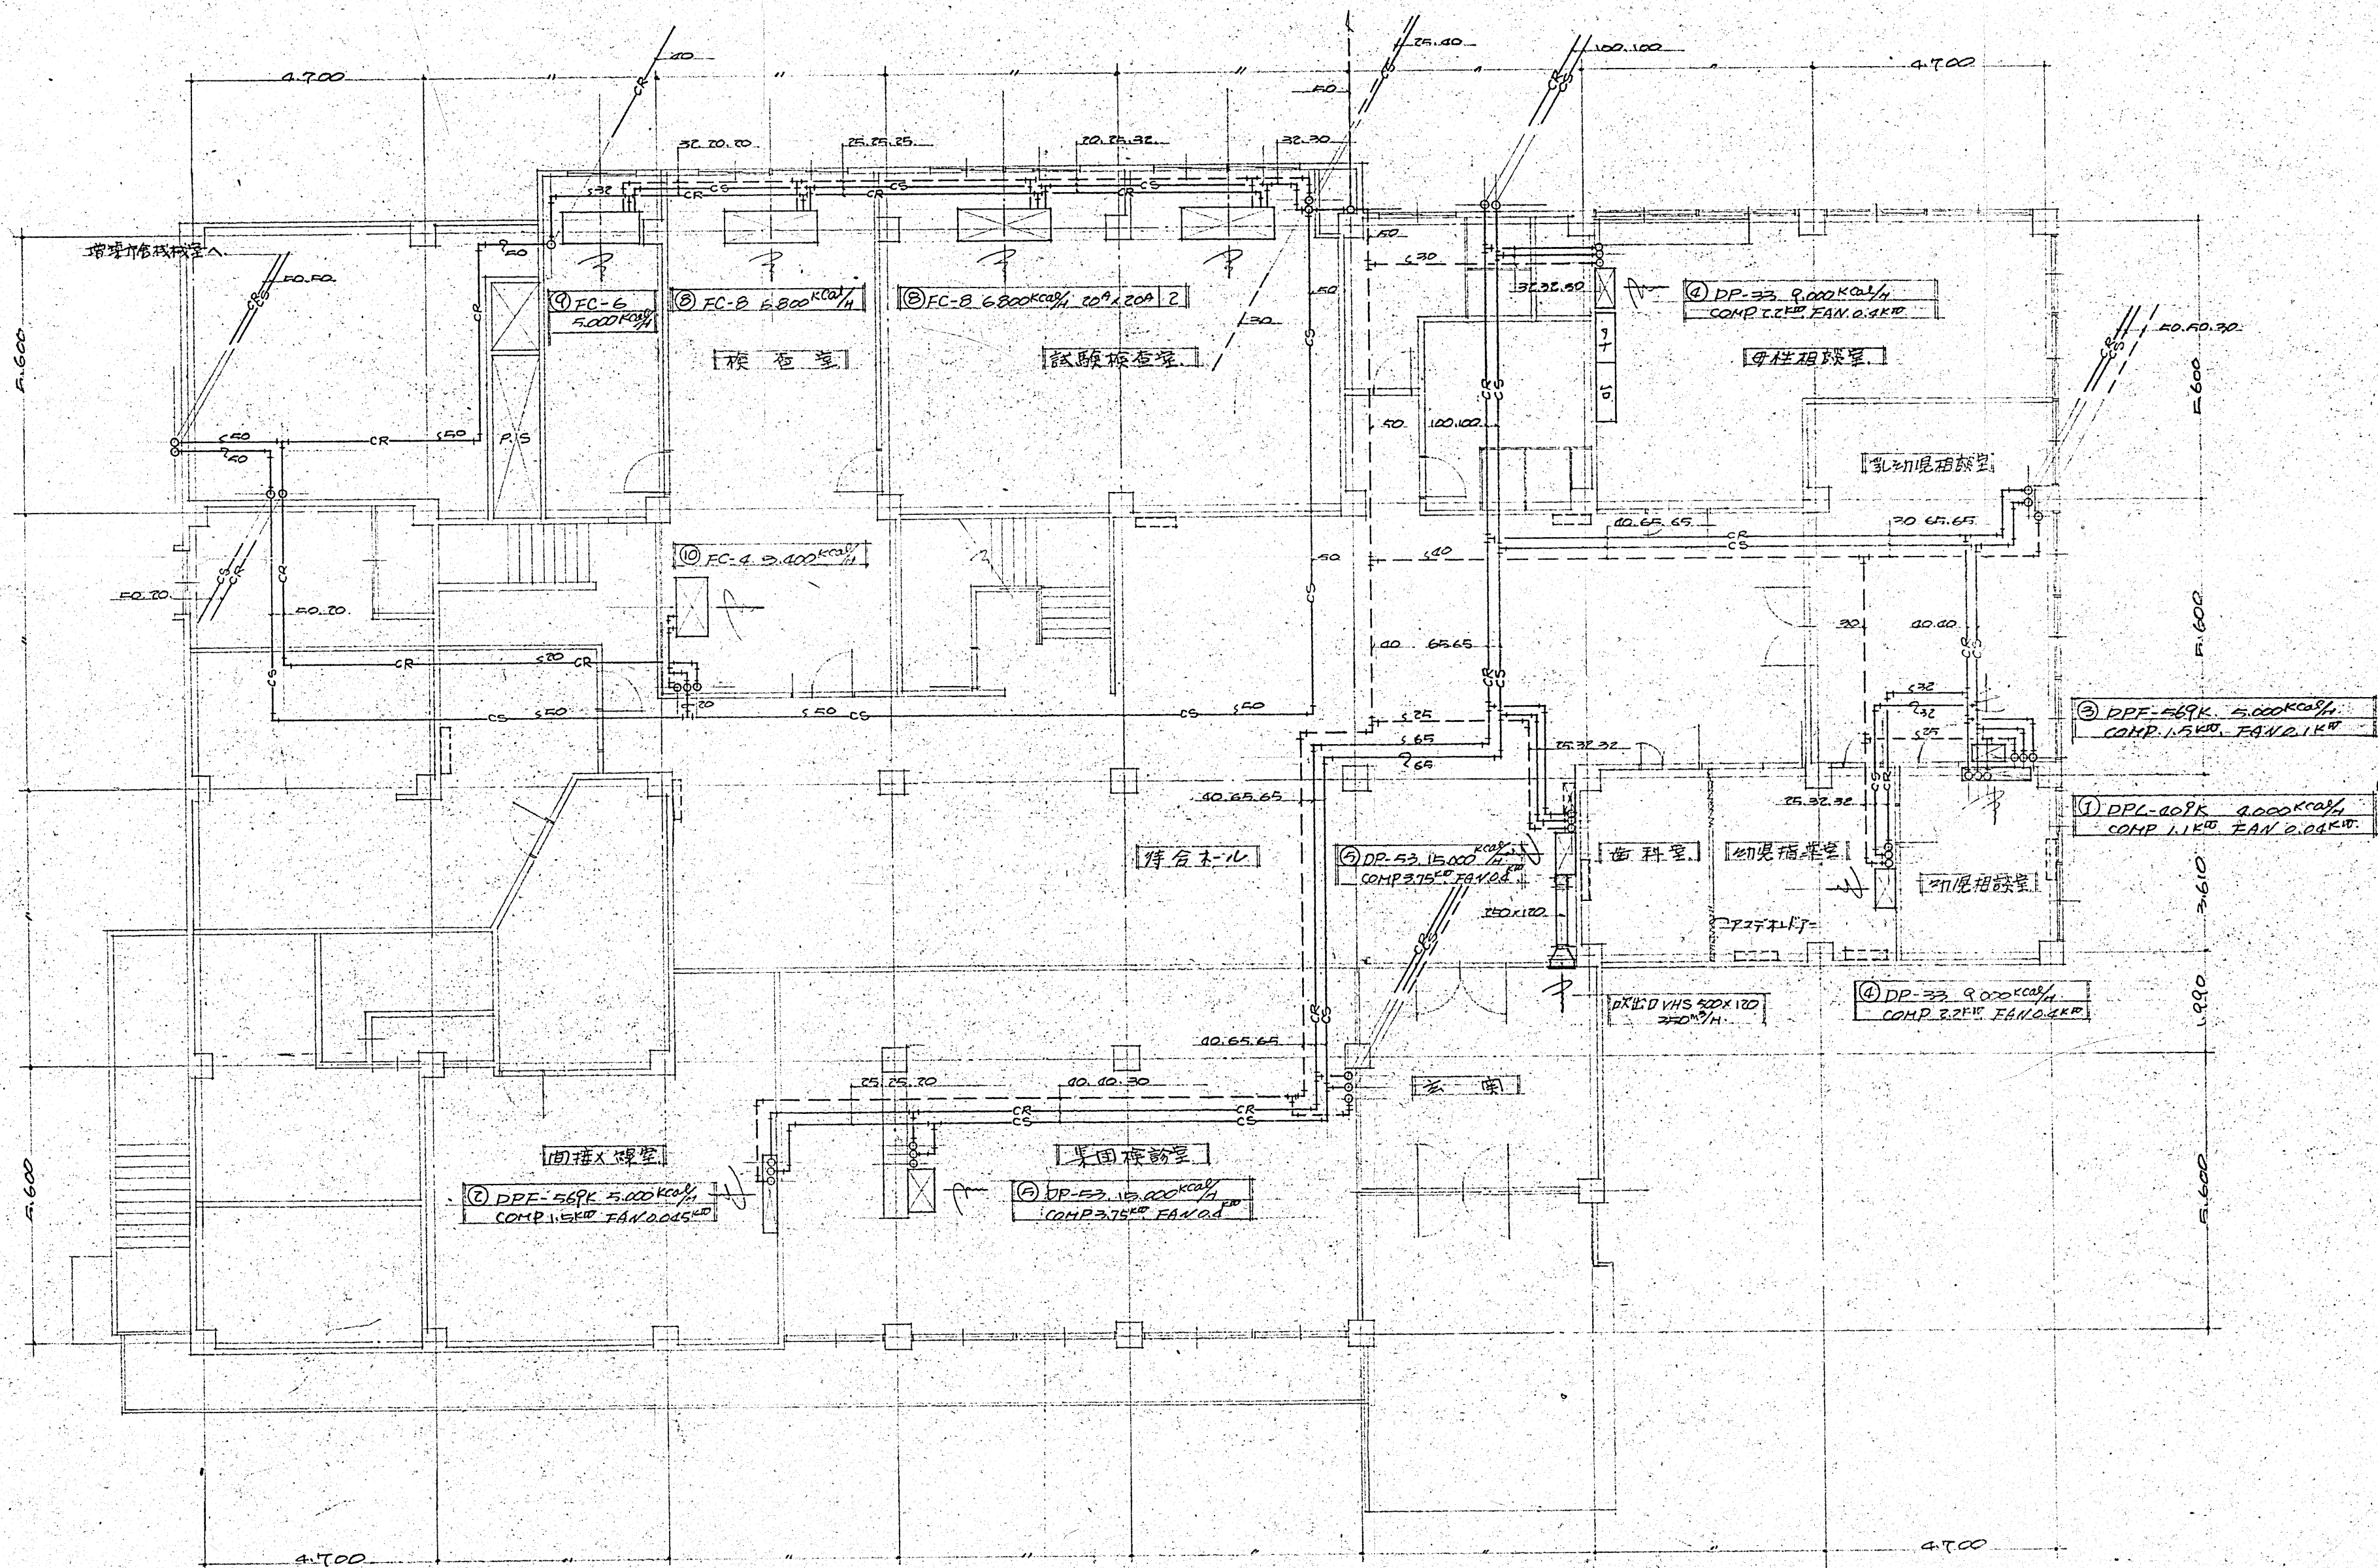

米子市上後藤六〇番地の二
曾我工業株式会社


訂正	月	日	曾我工業株式会社	米子市保健所冷房及増築庁舎機械工事	D.	設計	担	図面NO
			米子市上後藤60-2 TEL 29-1407-9	既設庁舎(増築部) 完成図	S.	NO		14-8
					1:100			

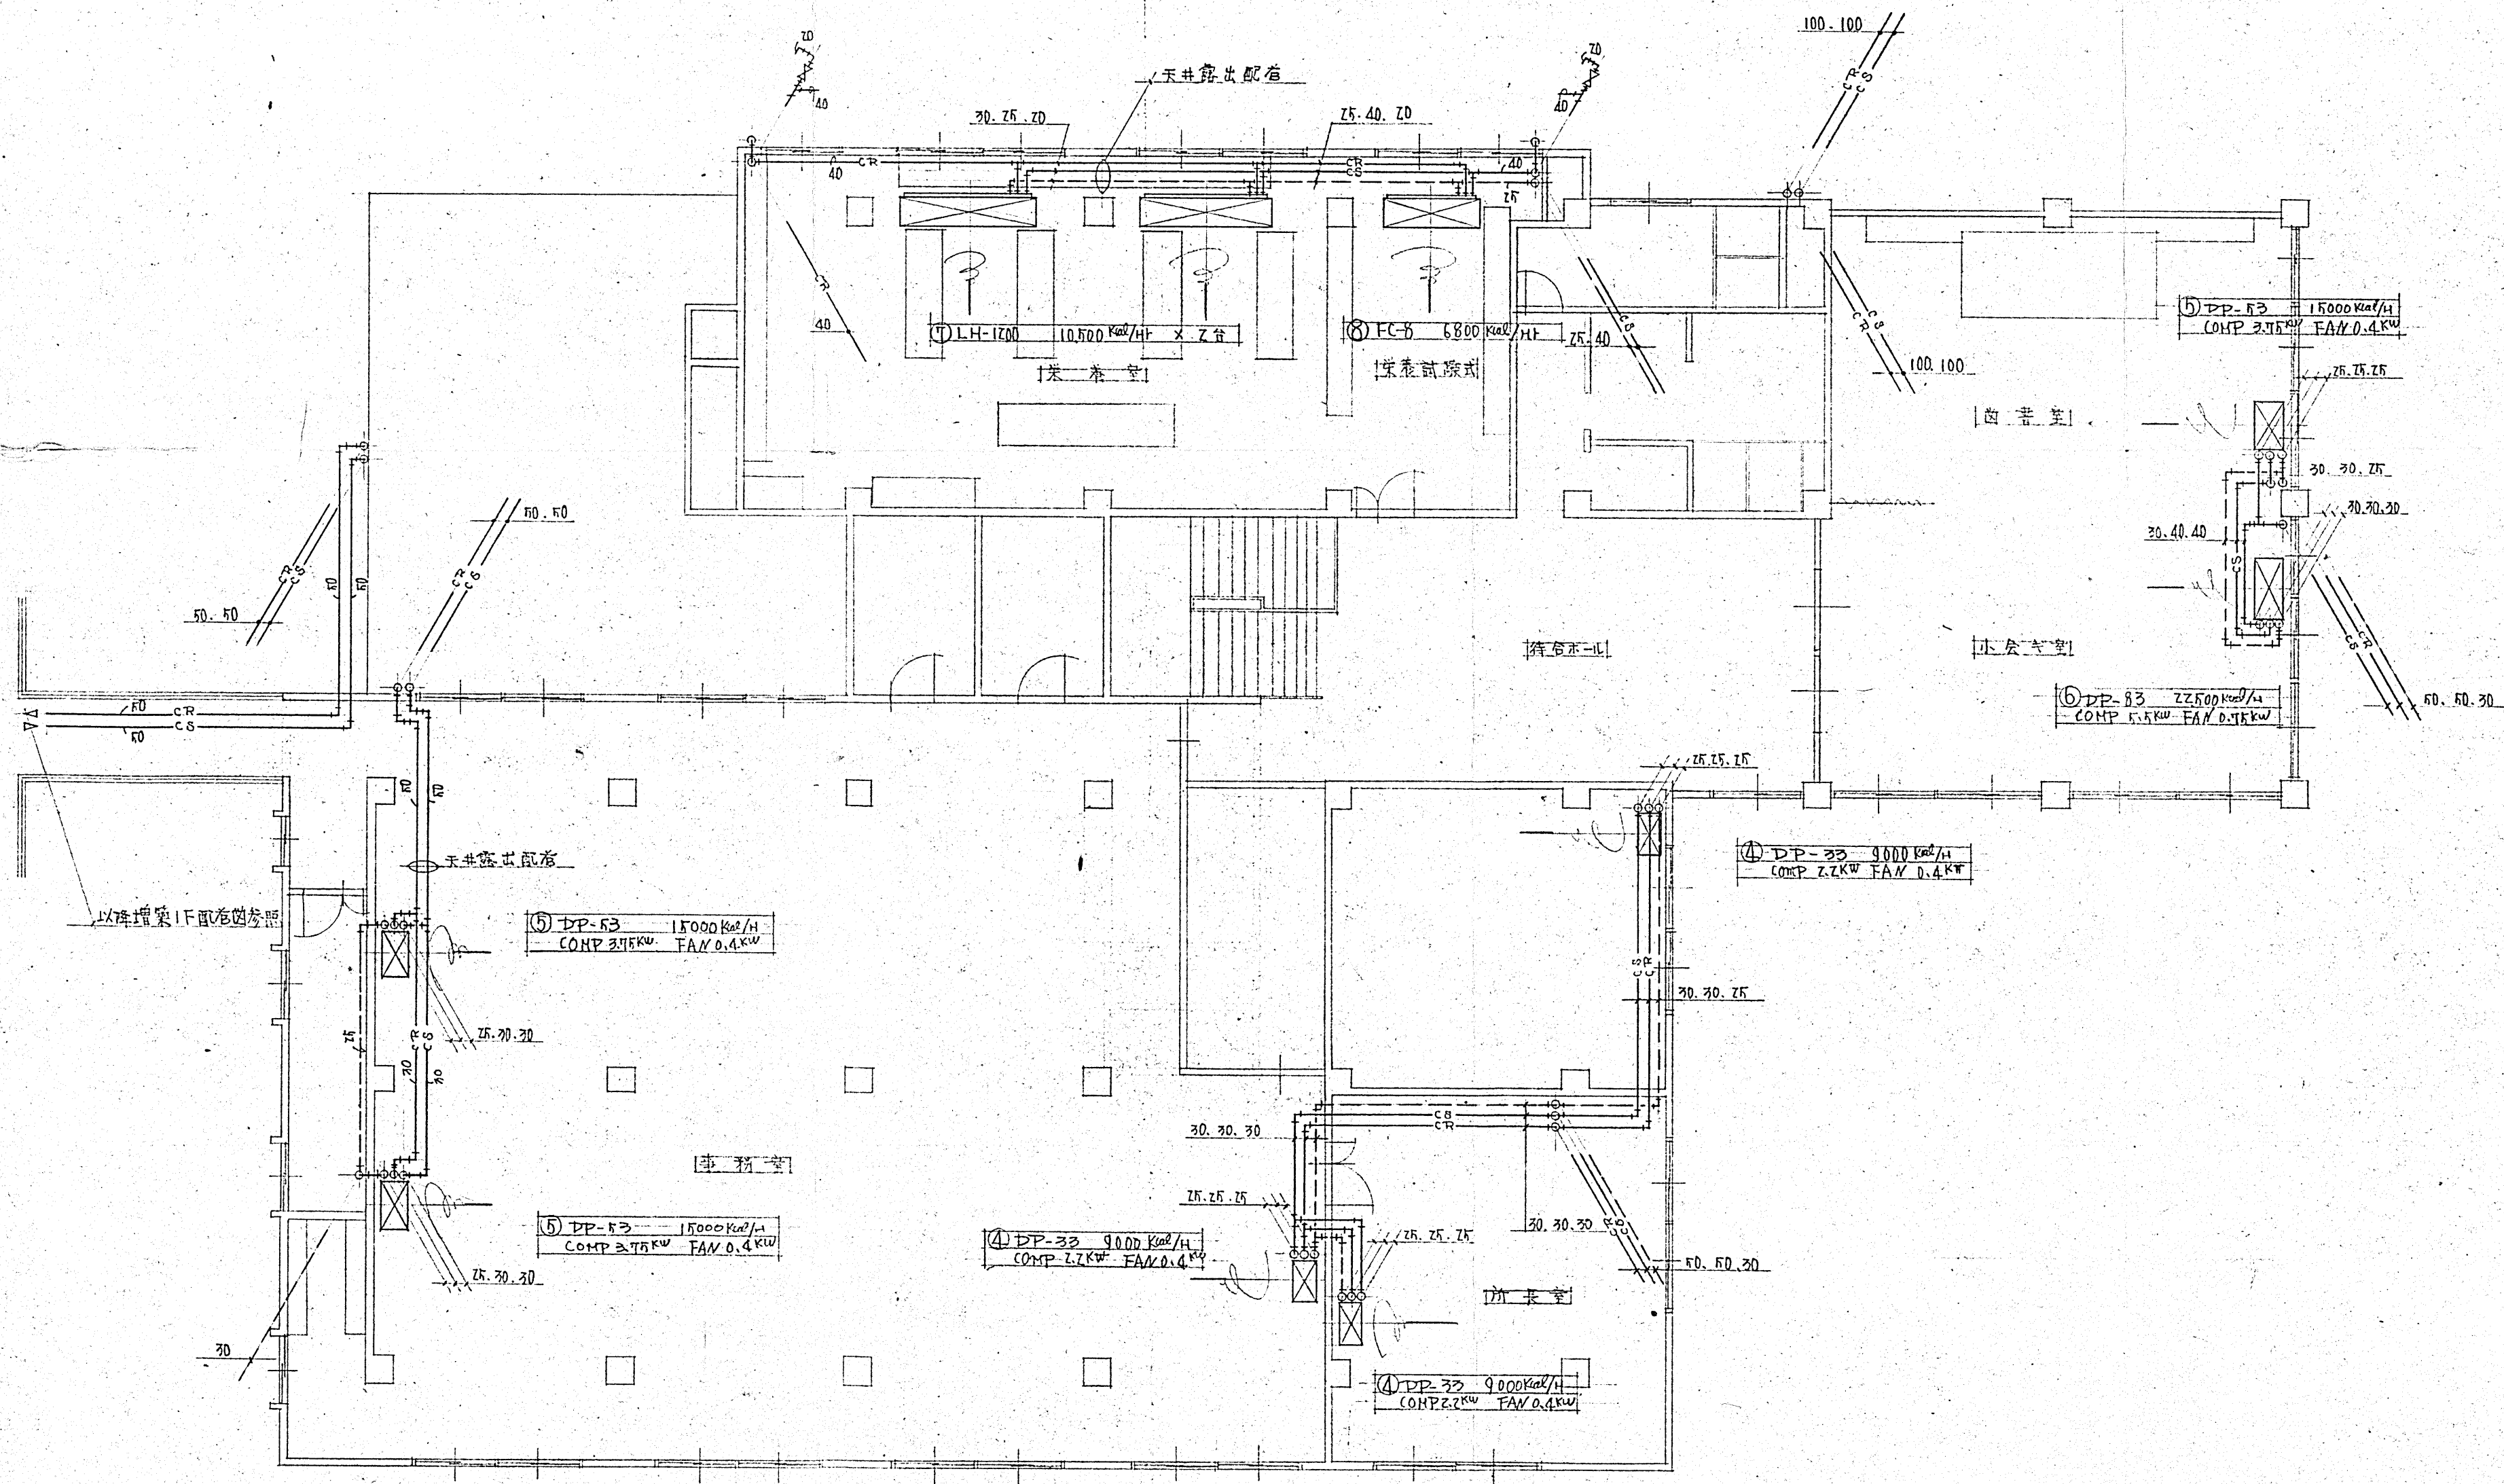

米子市上後藤60番地の2
曾我工業株式会社

訂正	月 日	曾我工業株式会社 米子市上後藤60-2 TEL 29-1407-9	県立米子保健所冷房及増築庁舎機械工事 既設庁舎2階配管(内) 完成(内)	S. 1:100	D. NO	設計担当 図面NO	14-9
----	-----	---	--	-----------------	--------------	------------------	-------------

1	冷却塔	MTQ-60C TBO/min 2000×φ3×2.2K ^W 37℃~38℃	1
2	冷却水ポンプ	100 ^A ×800/min ×37 ^m ×1.1K ^W ホンダカバーモ	1

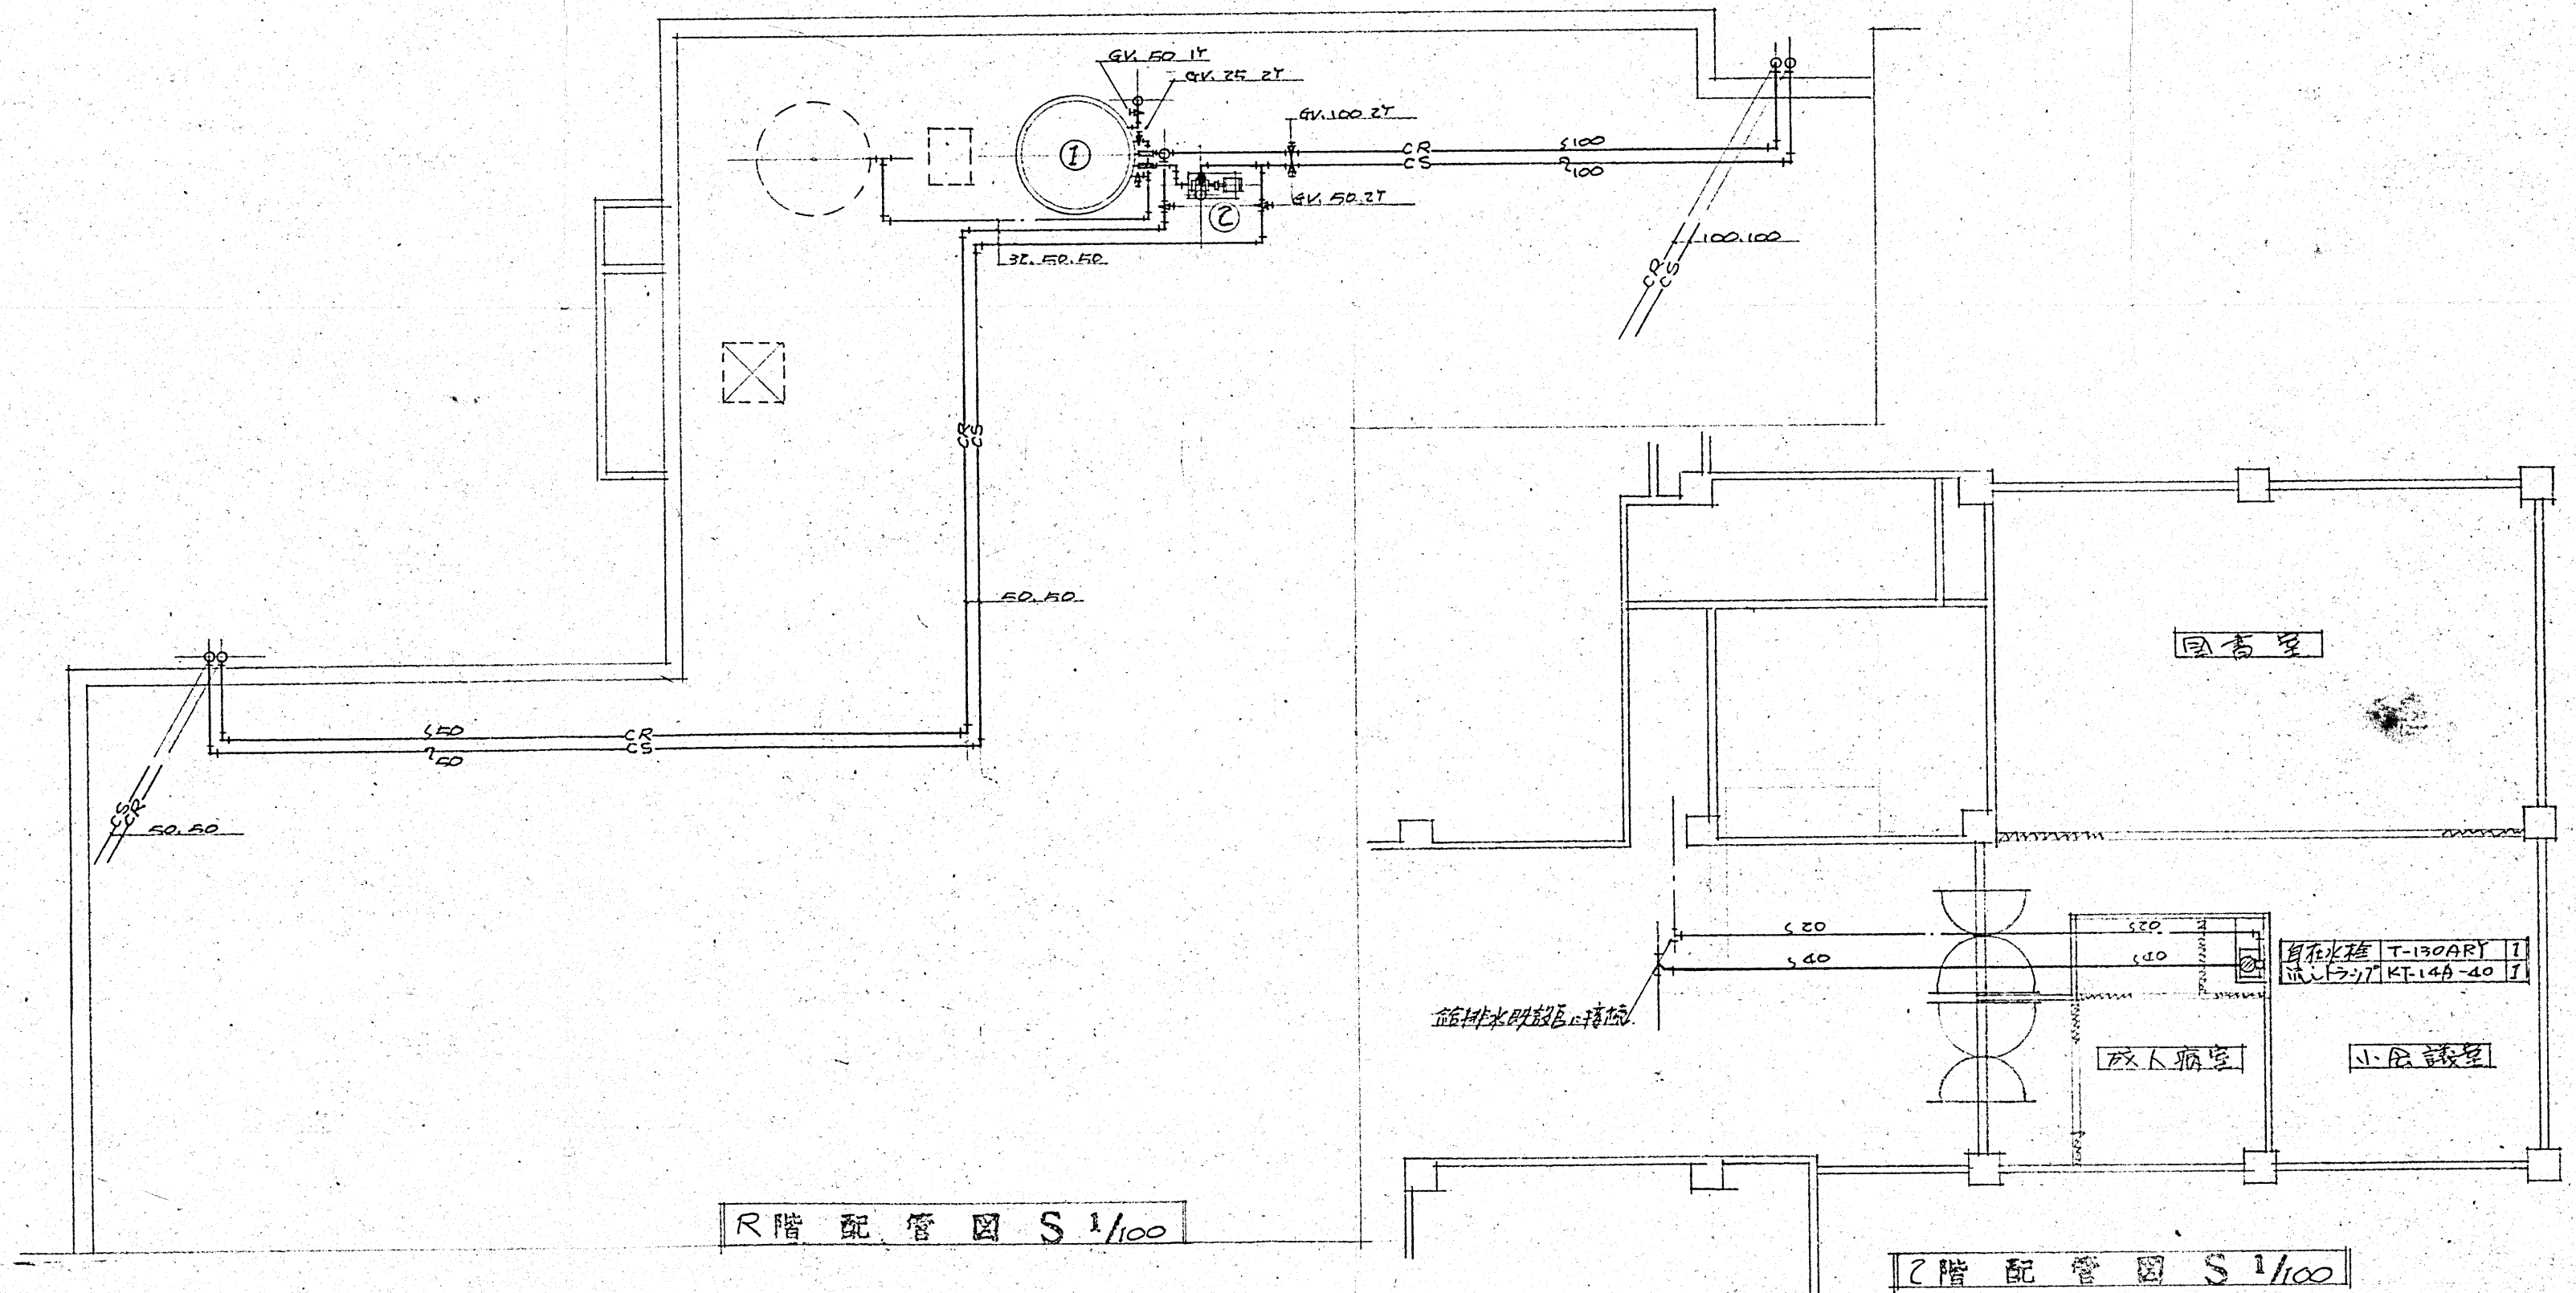

2階配管図 S 1/100

倉我工業株式会社

訂正	月. 日	曾我工業株式会社 米子市上後藤60-2 TEL29-1407-9	県立米子保健所冷房及増築庁舎機械工事	D.	設計	担	図面NO 17-10
			既設庁舎R階&2階配管工事 完成図	S.	NO		

曾我工業株式会社

米子市上後藤60-2 TEL29-1407-9

県立米子保健所冷房及増築庁舎機械工事

既設貯舎R階及2階配筋図 完成図

S. 1 : 100

D.	設計担当者	図面NO
----	-------	------

NO			17-10
----	--	--	-------