


完成図


訂正年月日	年月日


着工年月日	御確認年月日	所長	主任	担当者	作図	工事名称	図面名称	設計図面No.	図面No.
2018.12.6						県立中央病院既存外来棟改修工事(空調設備)			
完成	2019.12.28						空調設備 2階平面図	整理No.	4-4

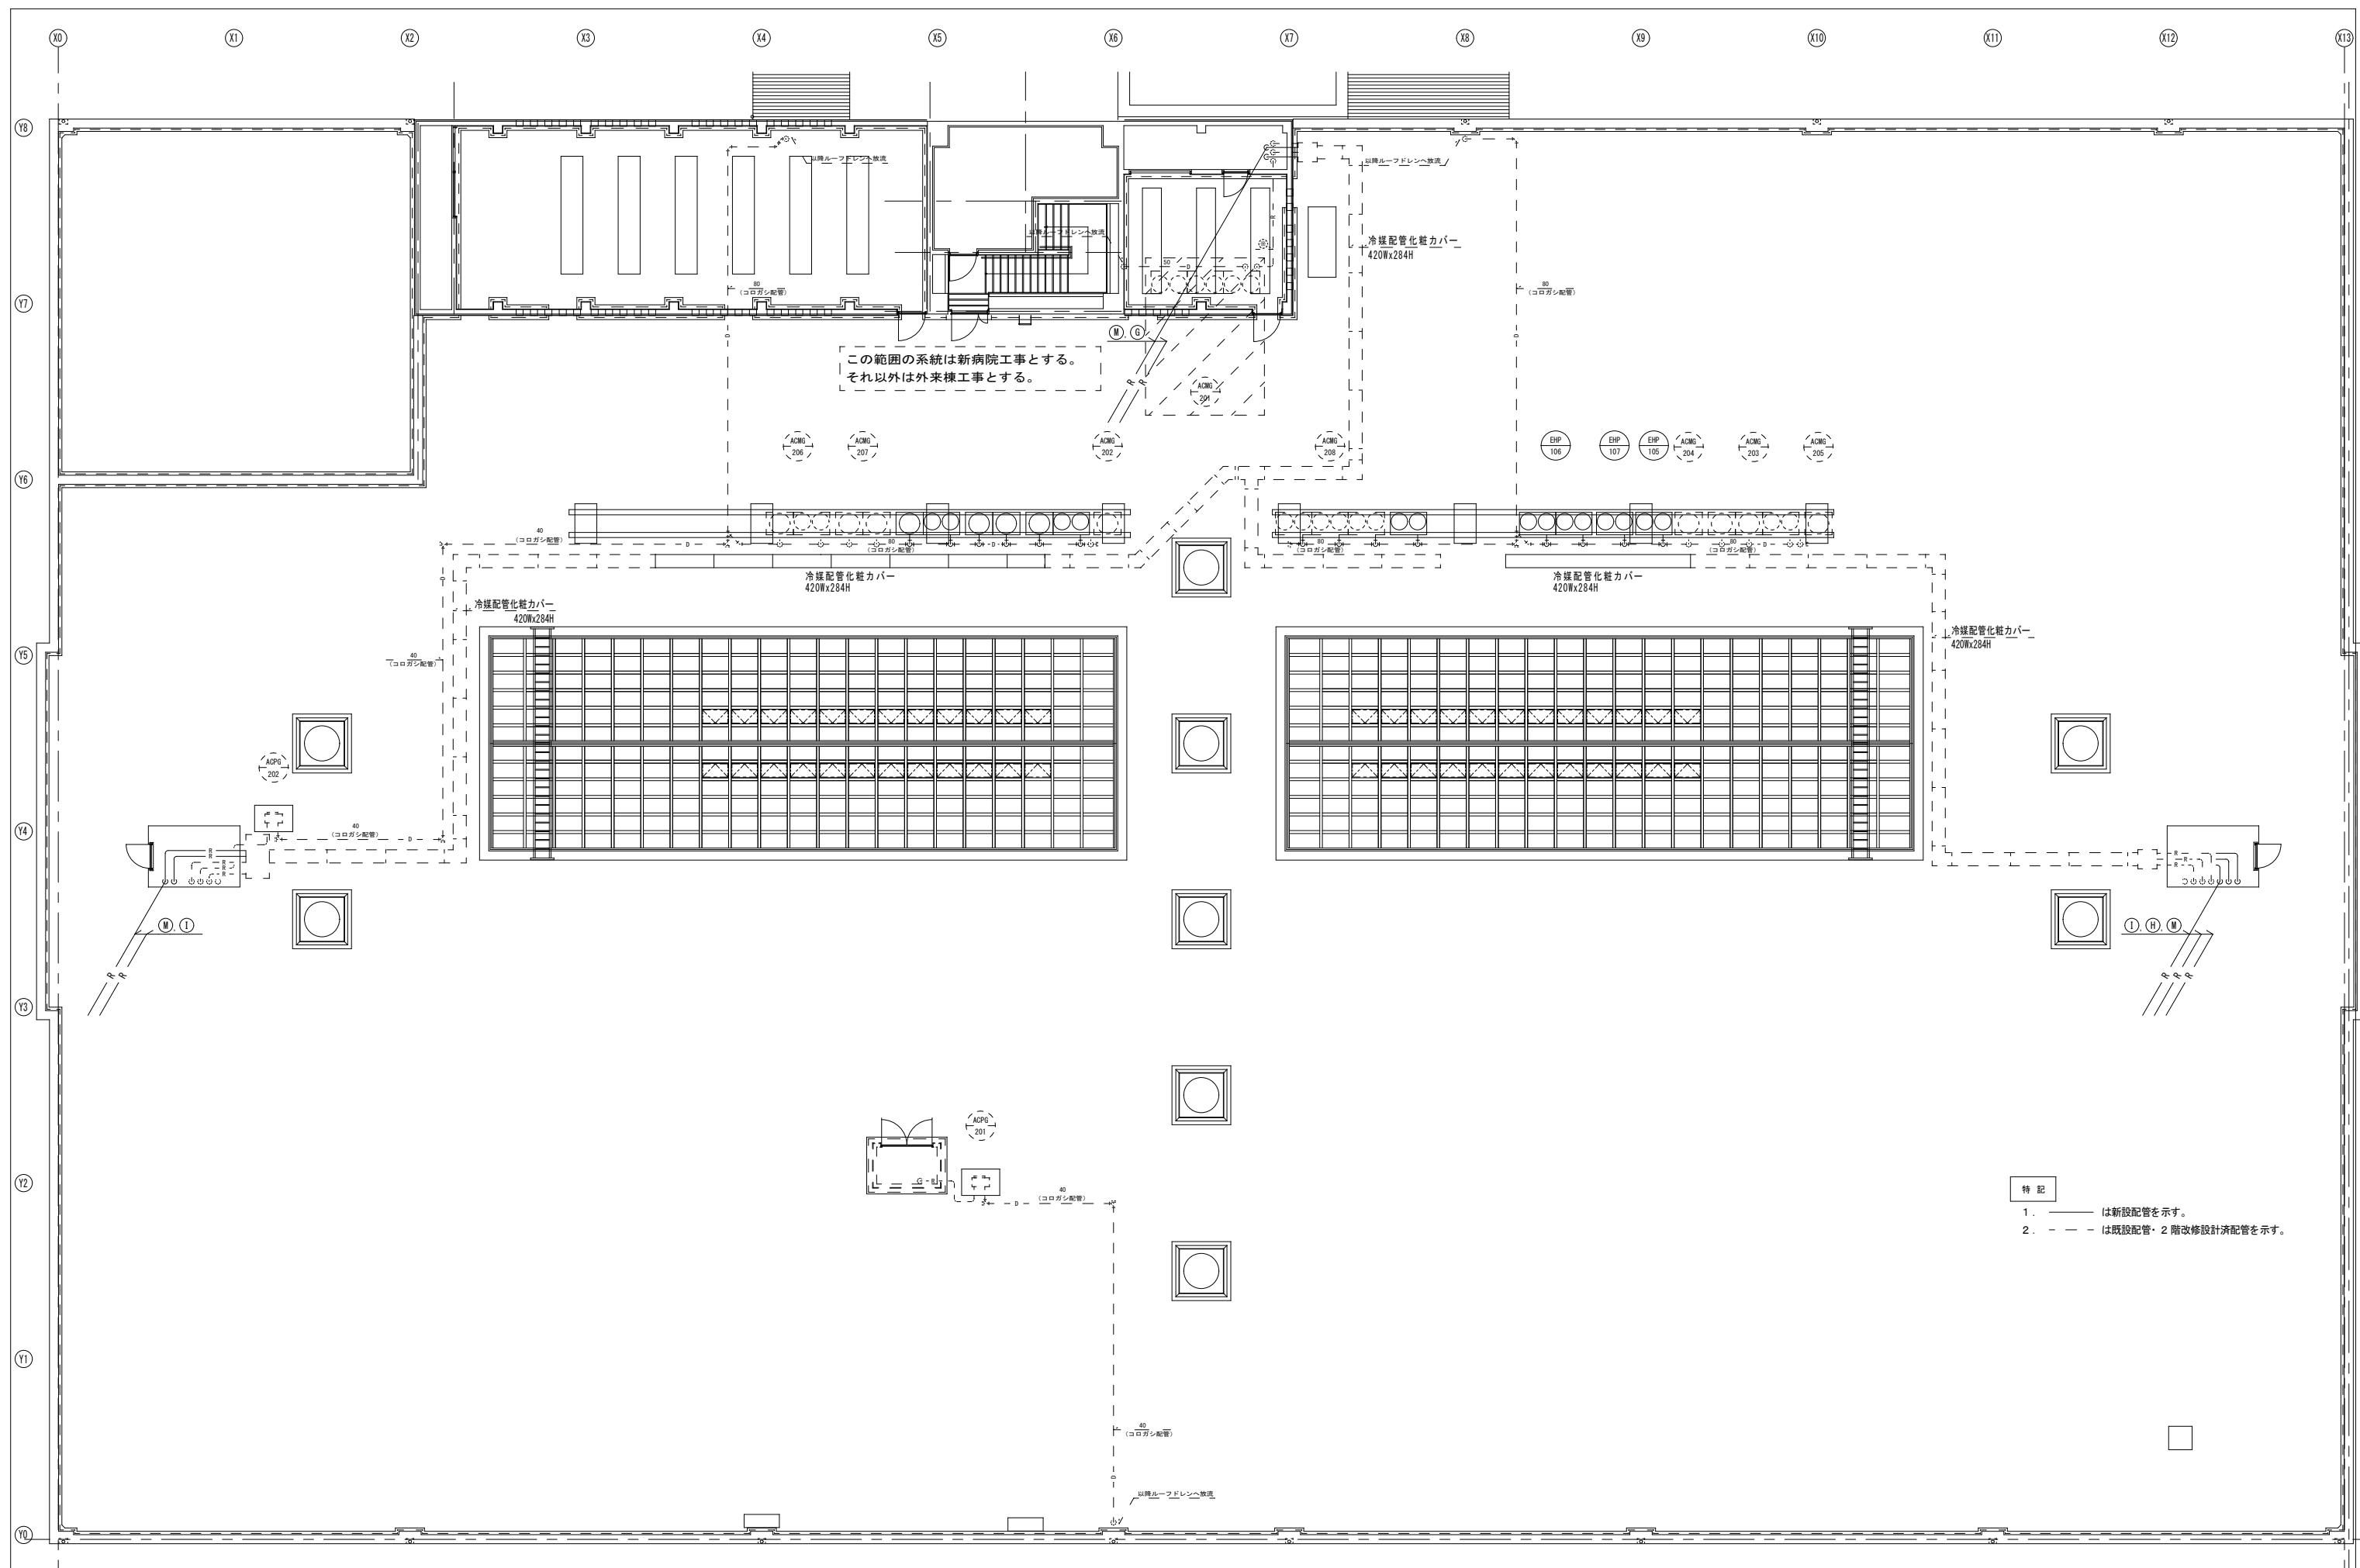


		着 20 完 20
--	--	--------------------

工 18. 12. 6 成 19. 12. 28	御 確 認	所長	主任	担当者	作 因	工事名称	県立中央病院既存外来棟改修工事(空調設備)	設計 No.	-	図面 N o.
						図面名称	空調設備 屋上平面図	SCALE [mm] 1/100	整理 No.	M-09

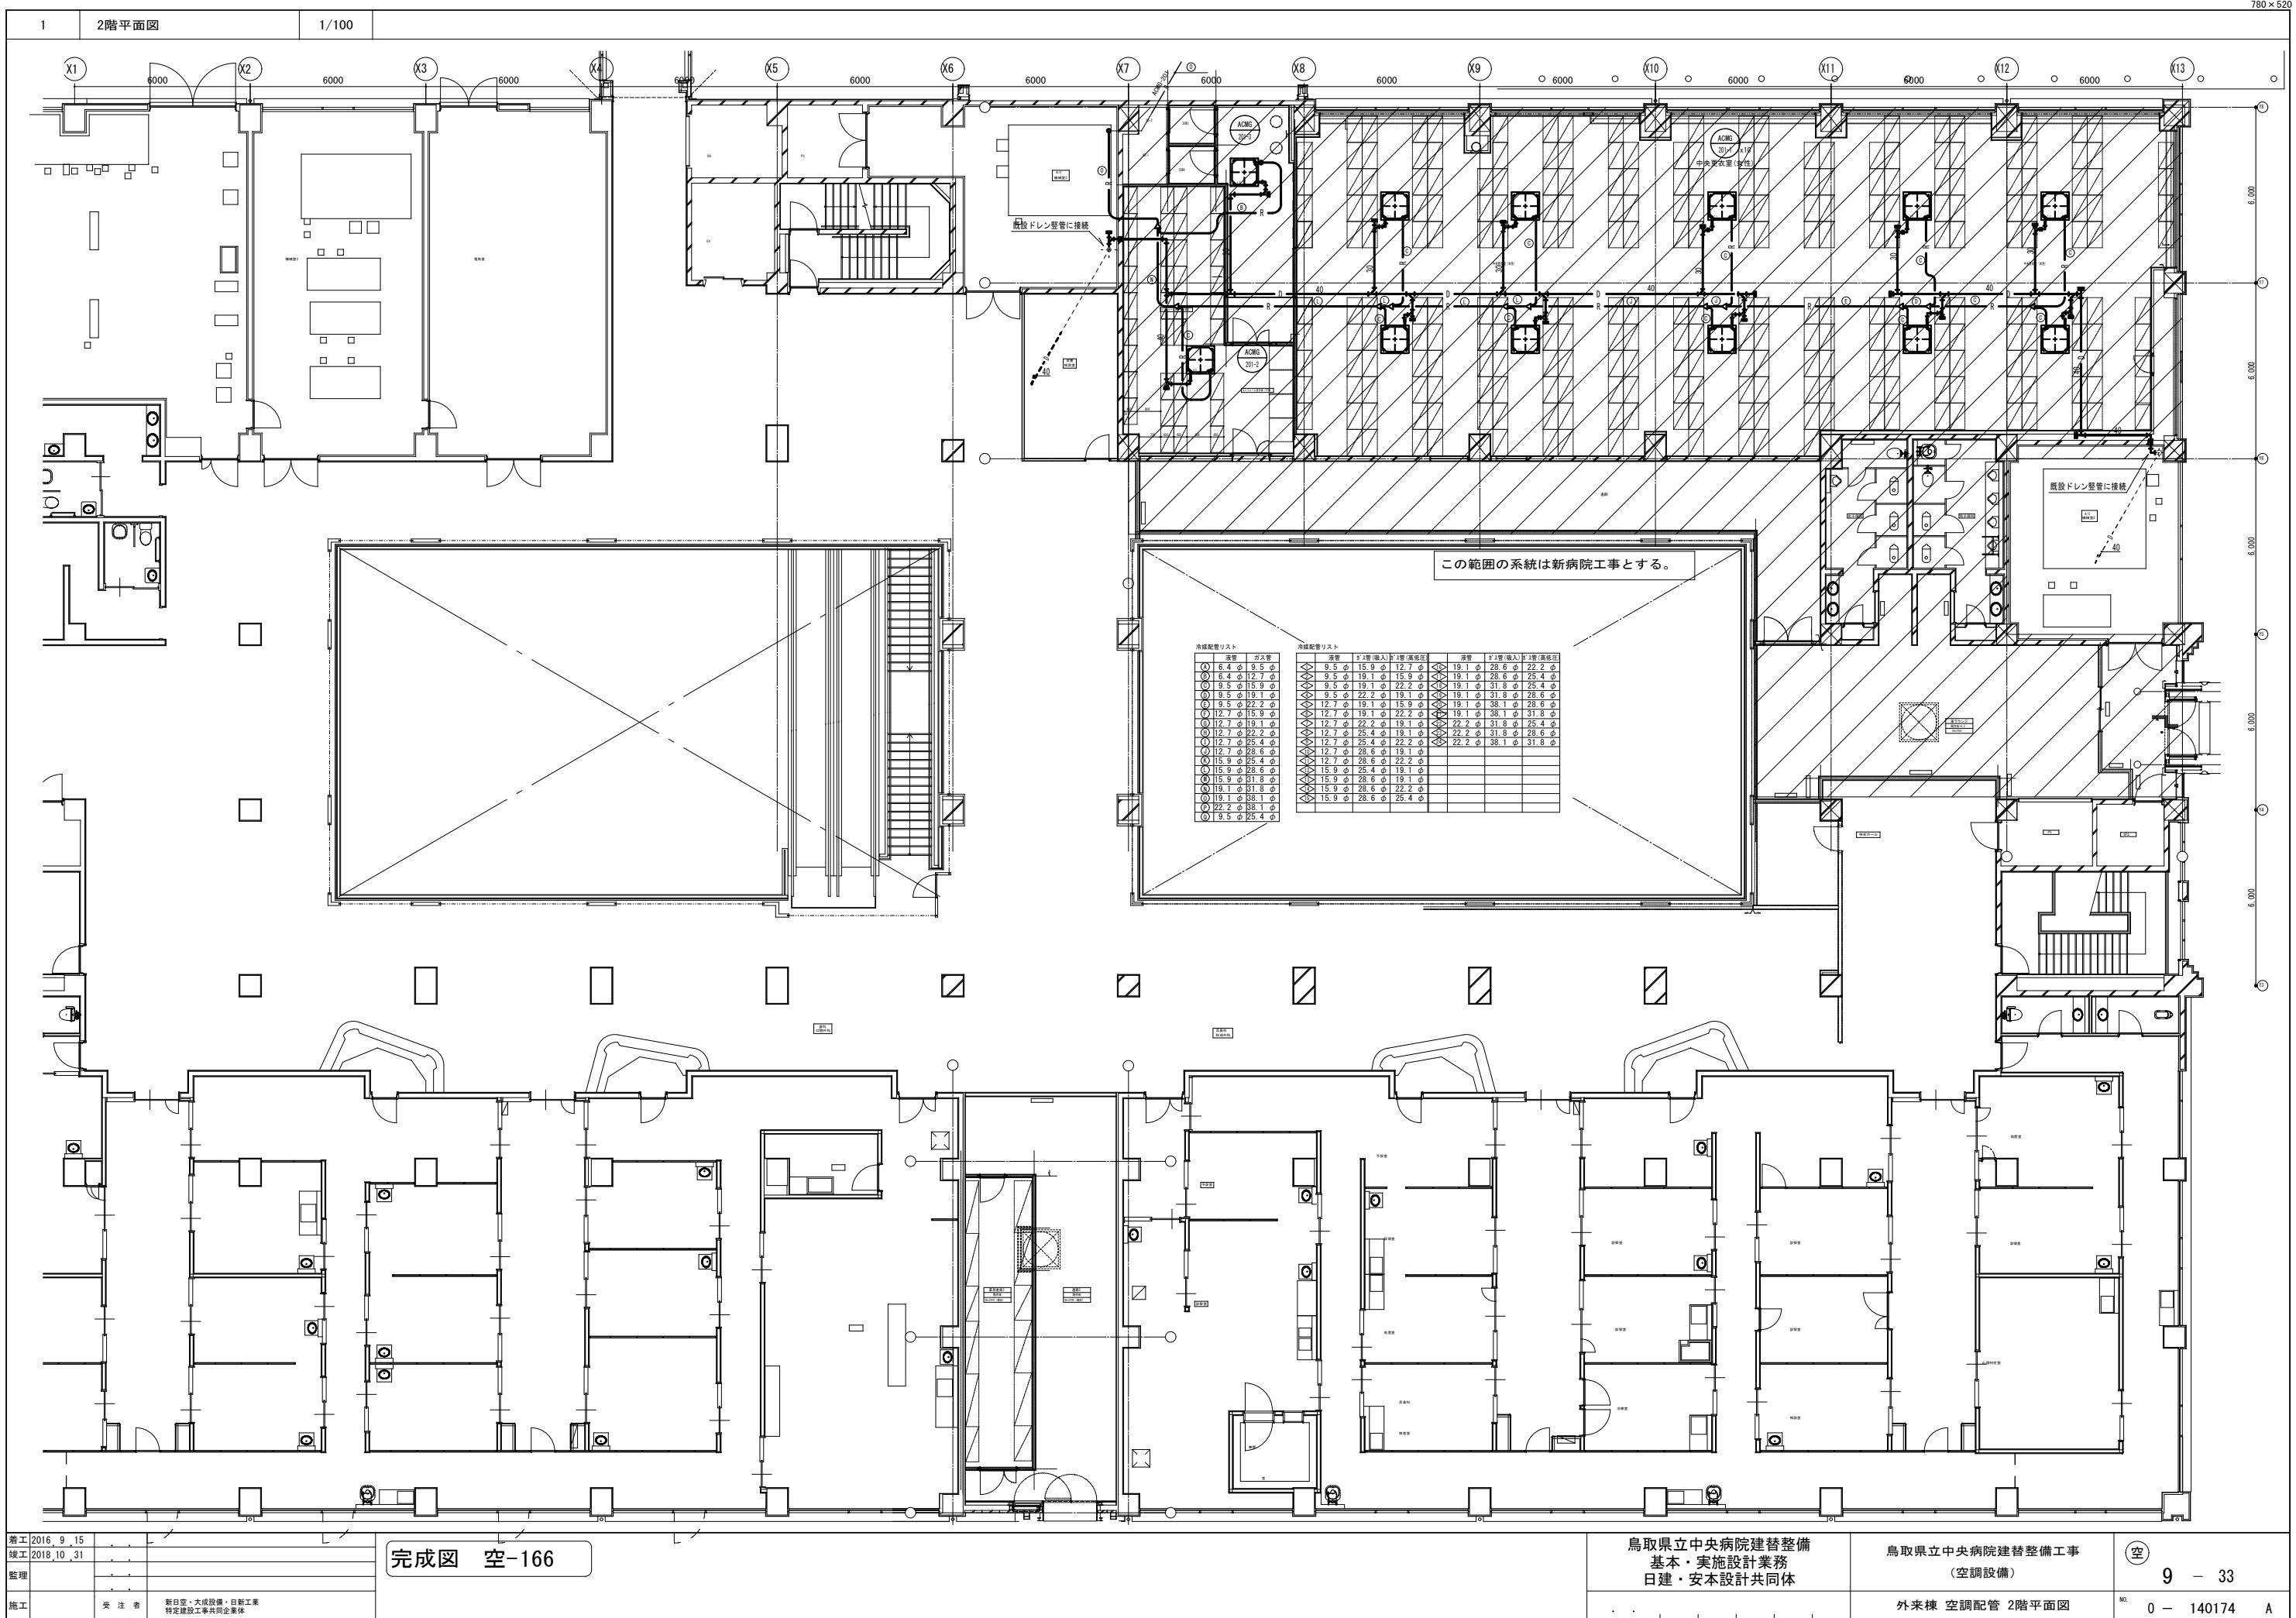

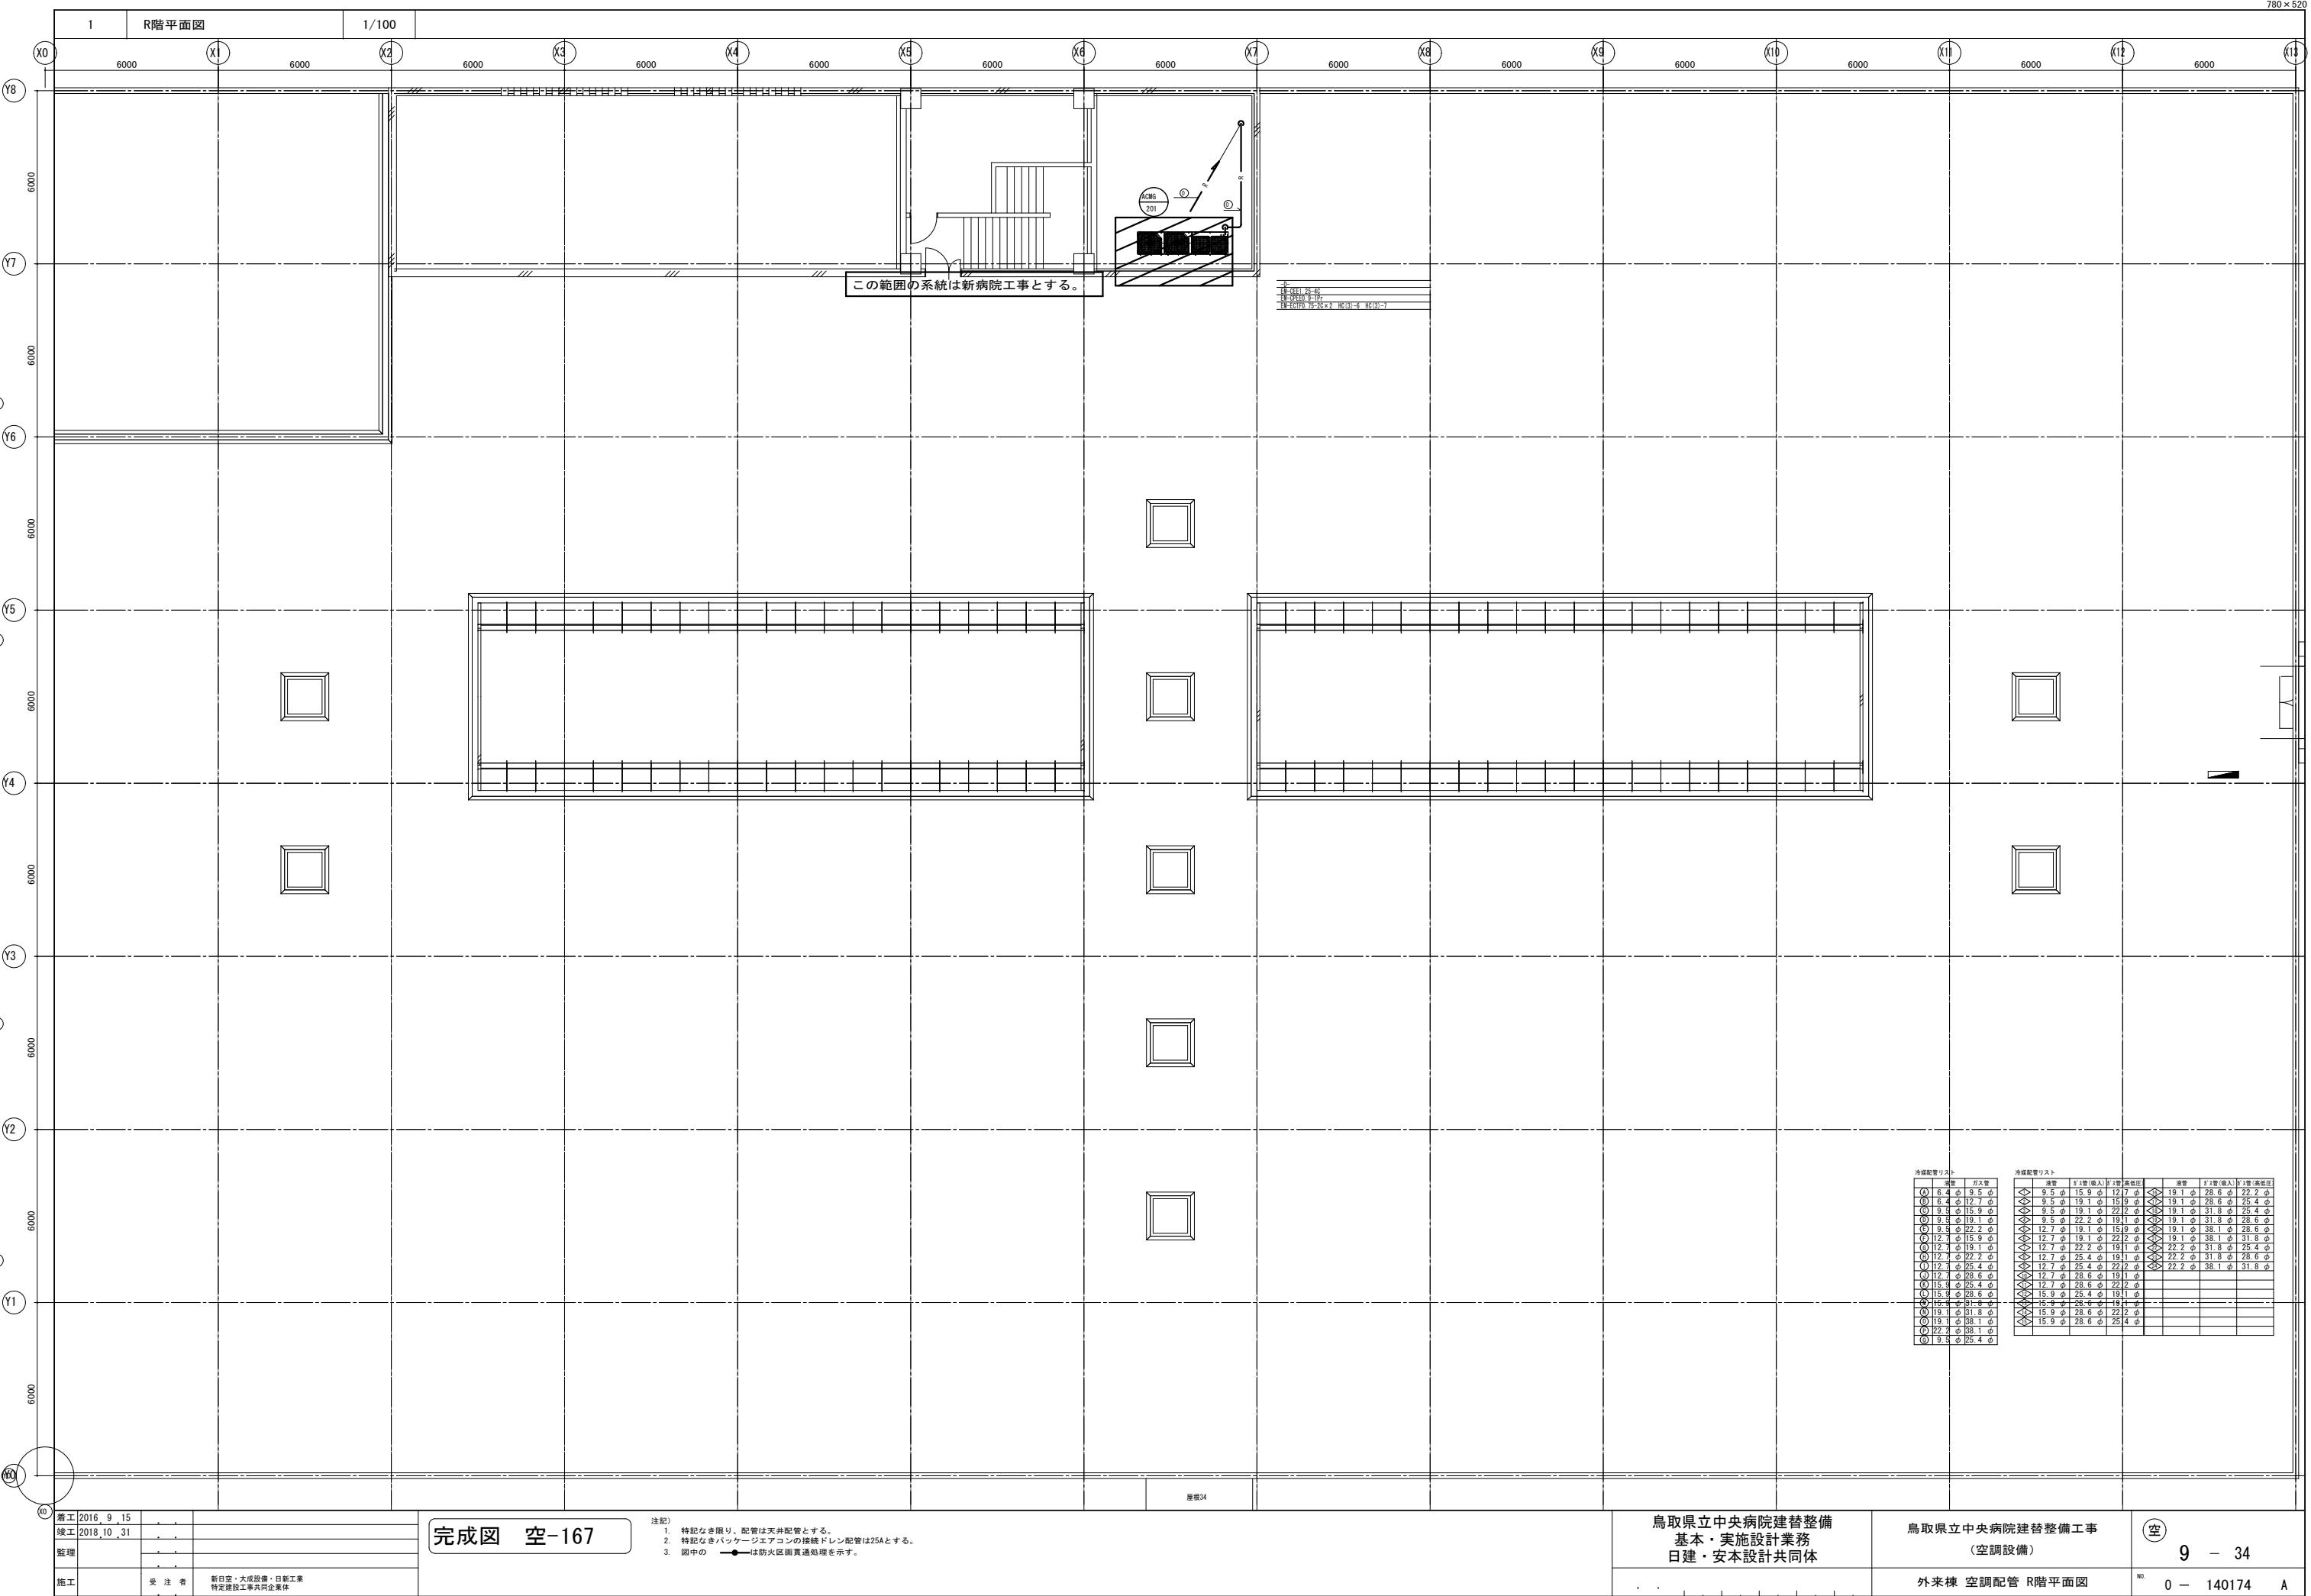

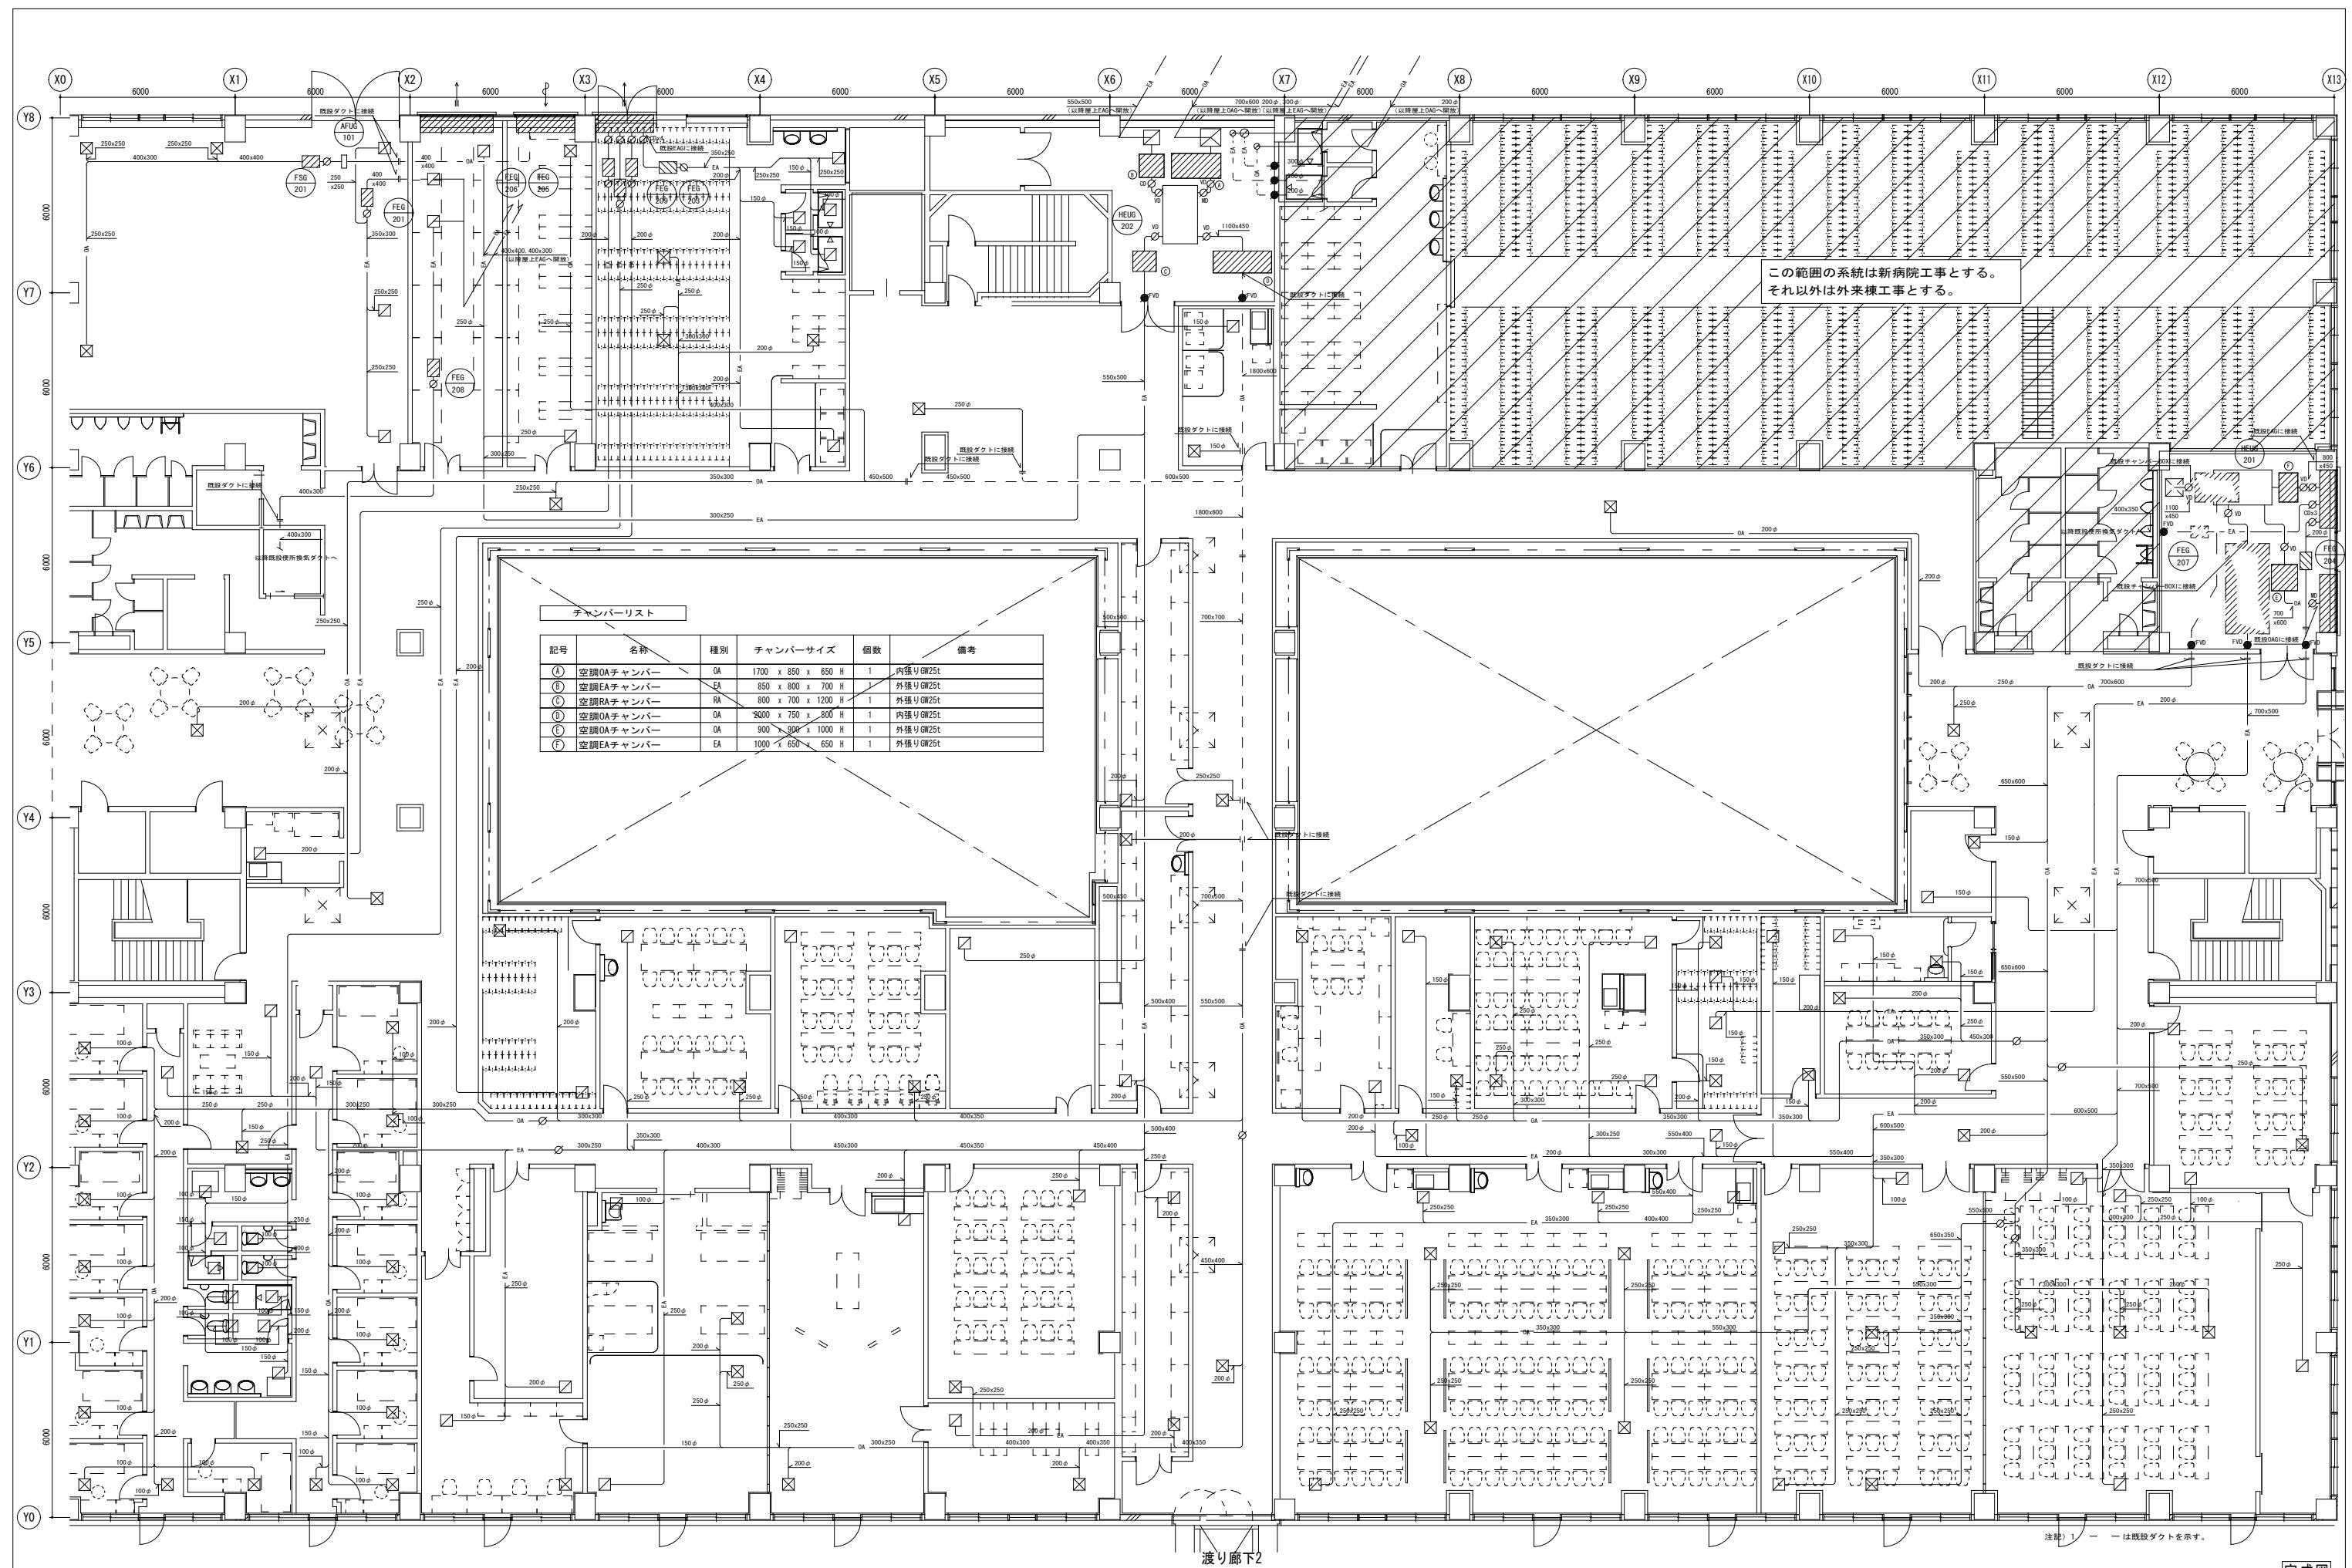

注記) 1 一 一 は既設ダクトを示す

完成図

訂正 年月日				

着工 2018.12.6	御 確 認	所長	主任	担当者	作 図	工事名称 県立中央病院既存外来棟改修工事(空調設備)	設計 N.o.	-	図面 N.o.
									空 5-1
完 成 2019.12.28						図面名称 空調ダクト 2階平面図	SCALE [mm] 1/100	整理 -	