⑤倉吉交流プラザの立平面図

凡例	
○	竪樋 125φ
◎	竪樋 100φ(SUS)
○RD	ルーフドレイン 125φ
⊠ ⋈	雨水桝（設備工事）
⊠	点検口
—⊕—⊕—	雪止め
SS(甲)	シャッター
SSS(G)	グリルシャッター
◫	注意喚起用床材（SUS鋲） 300□につき6個×6列＝36個 （カネソウ SYM－1A同等品）
◪	誘導用床材（SUS鋲） 300□につき2個×4列＝8個 （カネソウ SYM－2A同等品）

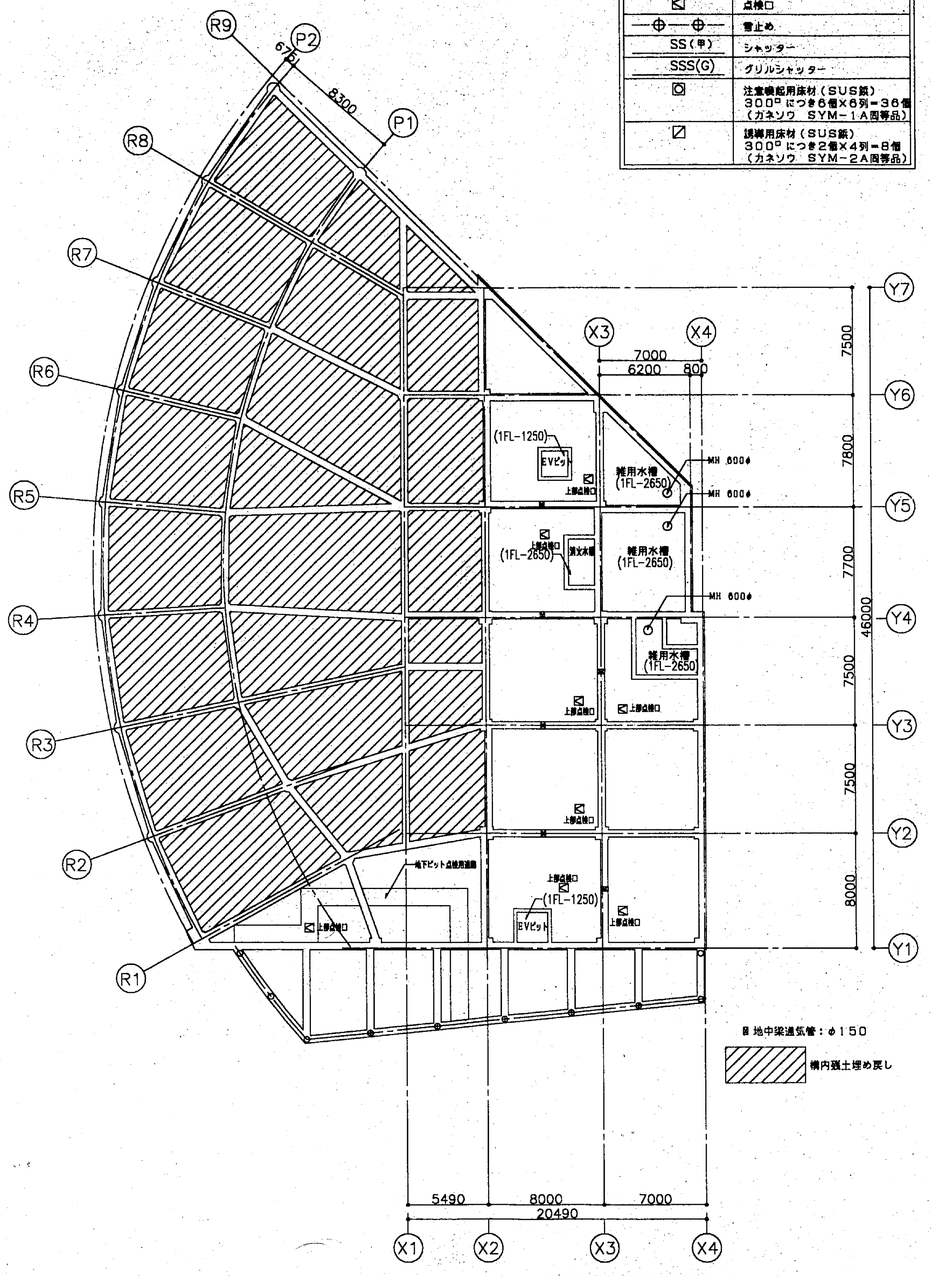

地階平面図 S=1/200

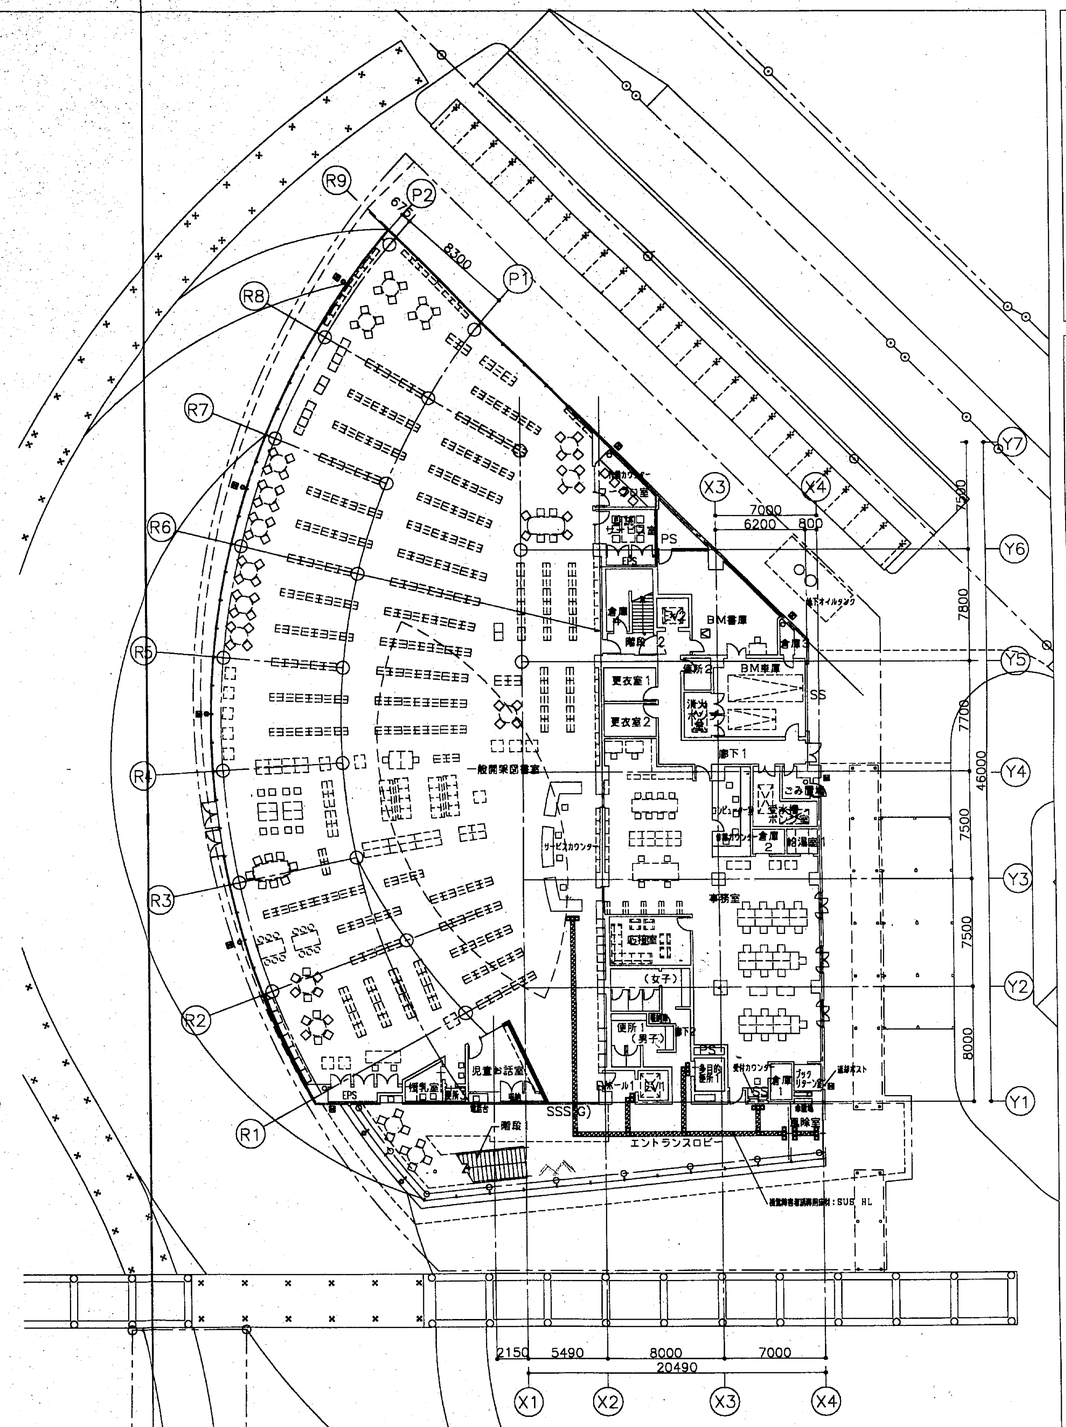

1階平面図 S=1/200

(仮)倉吉交流プラザ新築工事

KURAYOSHI COMMUNITY PLAZA
TOTTORI, JAPAN

DESIGN ARCHITECTS
Cesar Pelli & Associates, Inc.
Architects
1056 Chapel Street, New Haven, Connecticut 06510 USA

シーザーペリ・大建設計共同企業体
㈱シーザーペリ&アソシエーツ建築設計事務所
東京都目黒区下目黒 2-13-10 RKCビル6F
㈱大建設計
東京都品川区東五反田 5-10-6
大建設計第五ビル

Drawing issue:

No.	Date	Description
	05.25.98	質疑応答によりオイルタンク位置追加

Project Key

Drawing Title
平面図—1

Date
Job Number
Scale
S=1/200
Drawn By

Drawing Number
1014

凡例	
○	配管 125ø
◎	配管 100ø(SUS)
○RD	ルーフドレイン 125ø
⊠ ⋈	雨水桝（設備工事）
⊠	点検口
—⊕—⊕—	雪止め
SS(甲)	シャッター
SSS(G)	グリルシャッター
◙	注意喚起用床材（SUS鈑） 300□ につき6個×6列＝36個 （カネソウ SYM－1A同等品）
◪	誘導用床材（SUS鈑） 300□ につき2個×4列＝8個 （カネソウ SYM－2A同等品）

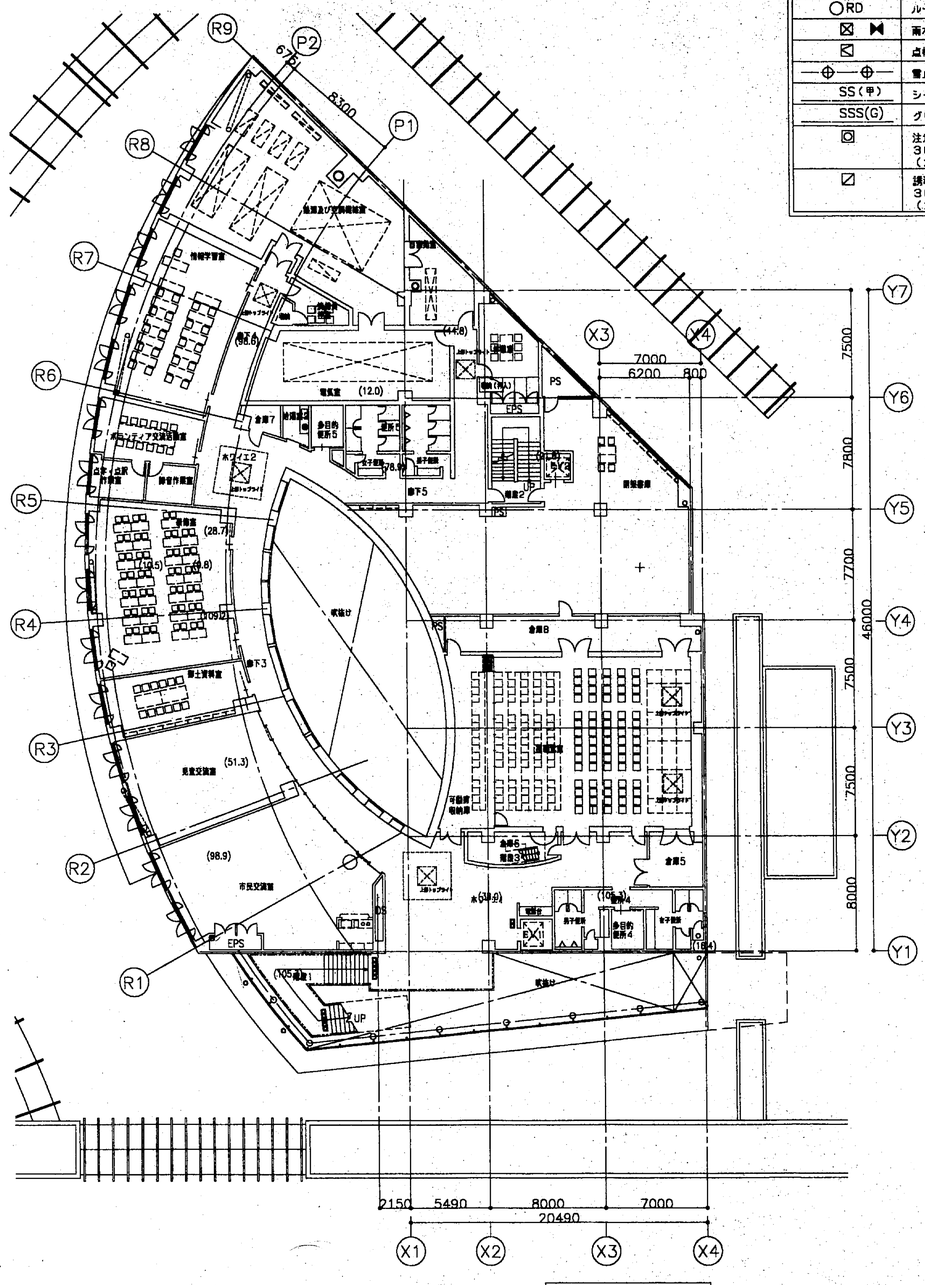

2階平面図 S=1/200

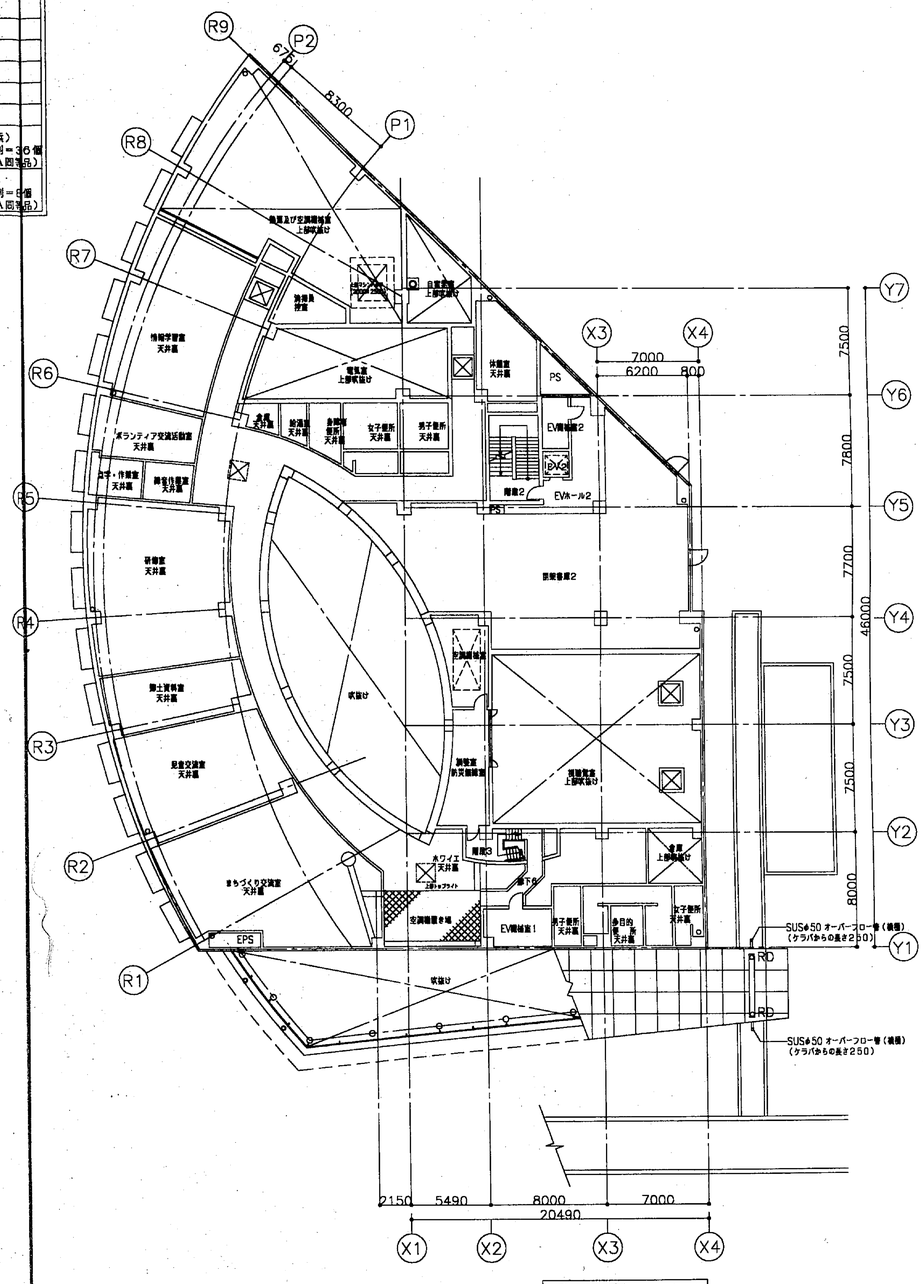

3階平面図 S=1/200

(仮)倉吉交流プラザ新築工事

KURAYOSHI COMMUNITY PLAZA
TOTTORI, JAPAN

DESIGN ARCHITECTS
Cesar Pelli & Associates, Inc.
Architects
1056 Chapel Street, New Haven, Connecticut 06510 USA

シーザーペリ・大建設計共同企業体
㈱シーザーペリ&アソシエーツ建築設計事務所
東京都目黒区下目黒 2-13-10 RIZEビル4F
㈱大建設計
東京都港区川島町五反田 5-10-8
大建設計東京ビル

Drawing Issue:

No.	Date	Description
	05.25.98	貫樋追等により縦樋・横樋追加

Project Key

Drawing Title

平面図—2

Date

Job Number

Scale

S=1/200

Drawn By

Drawing Number

1015

凡例	
○	竪樋 125φ
◎	竪樋 100φ(SUS)
○RD	ルーフドレイン 125φ
⊠ ⋈	雨水桝（設備工事）
⊠	点検口
—⊕—⊕—	雪止め
	伸縮目地
	亀裂誘発目地
SS(甲)	シャッター
SSS(G)	グリルシャッター
◎	注意喚起用床材（SUS鋲） 300□ につき6個×6列＝36個 （カネソウ SYM－1A同等品）
◪	誘導用床材（SUS鋲） 300□ につき2個×4列＝8個 （カネソウ SYM－2A同等品）

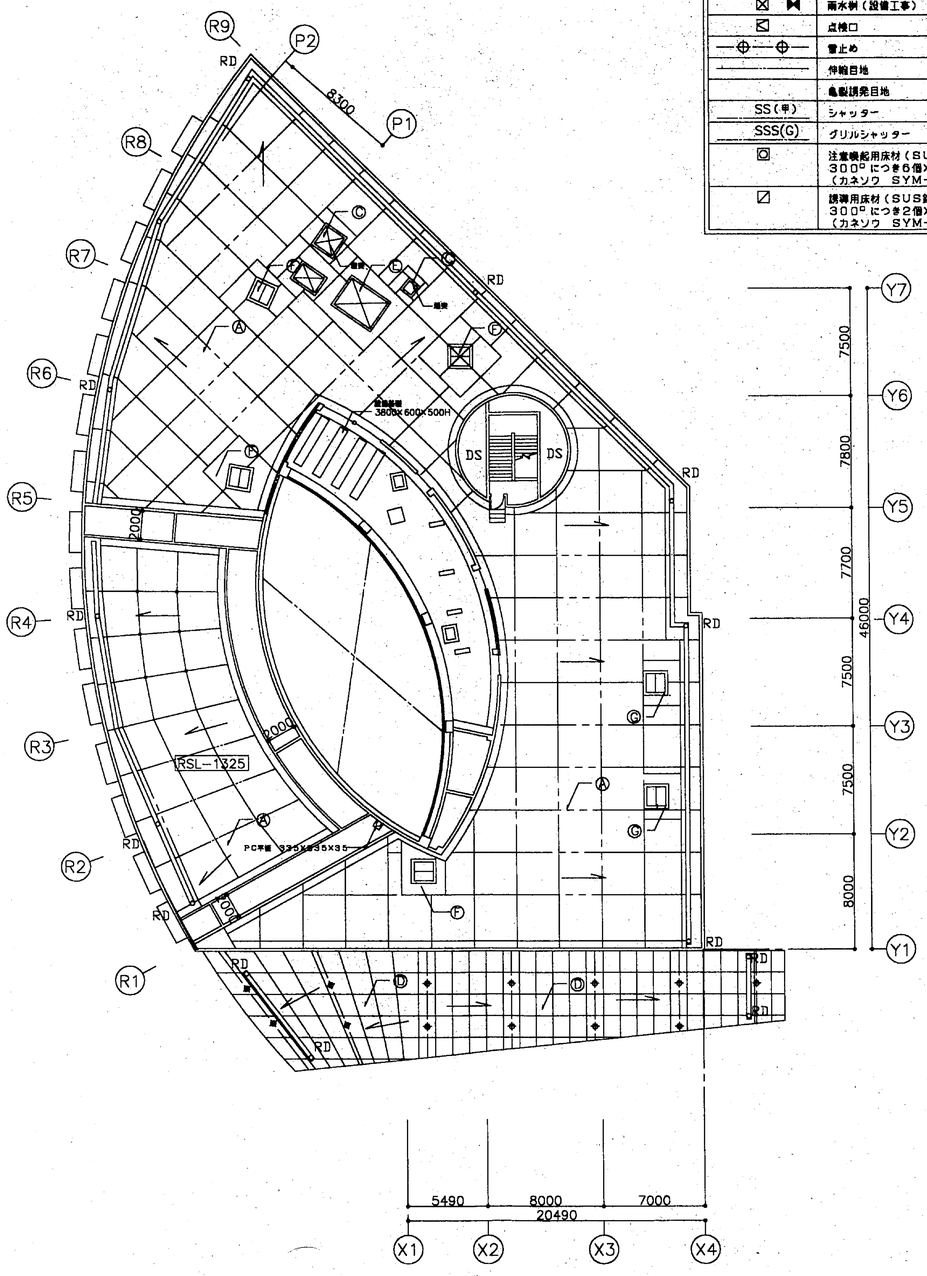

屋上階平面図　S＝1／200

凡　例（屋根伏図）	
Ⓐ	アスファルト防水の上軽量コンクリート押え（80）
Ⓑ	塩化ビニル樹脂系シート防水
Ⓒ	塗膜防水
Ⓓ	特殊カン合式平滑葺@450 アルミパネル(0.7) フッ素樹脂メタリック塗装
Ⓔ	マシンハッチ（2500×2000）
Ⓕ	排煙用トップライト《ペアガラス：FL(10)+PWG(6.8)》
Ⓖ	排煙用トップライト《アルミパネル(2.0)》
Ⓗ	トップライト《ペアガラス：FL(5)+PWG(6.8)》

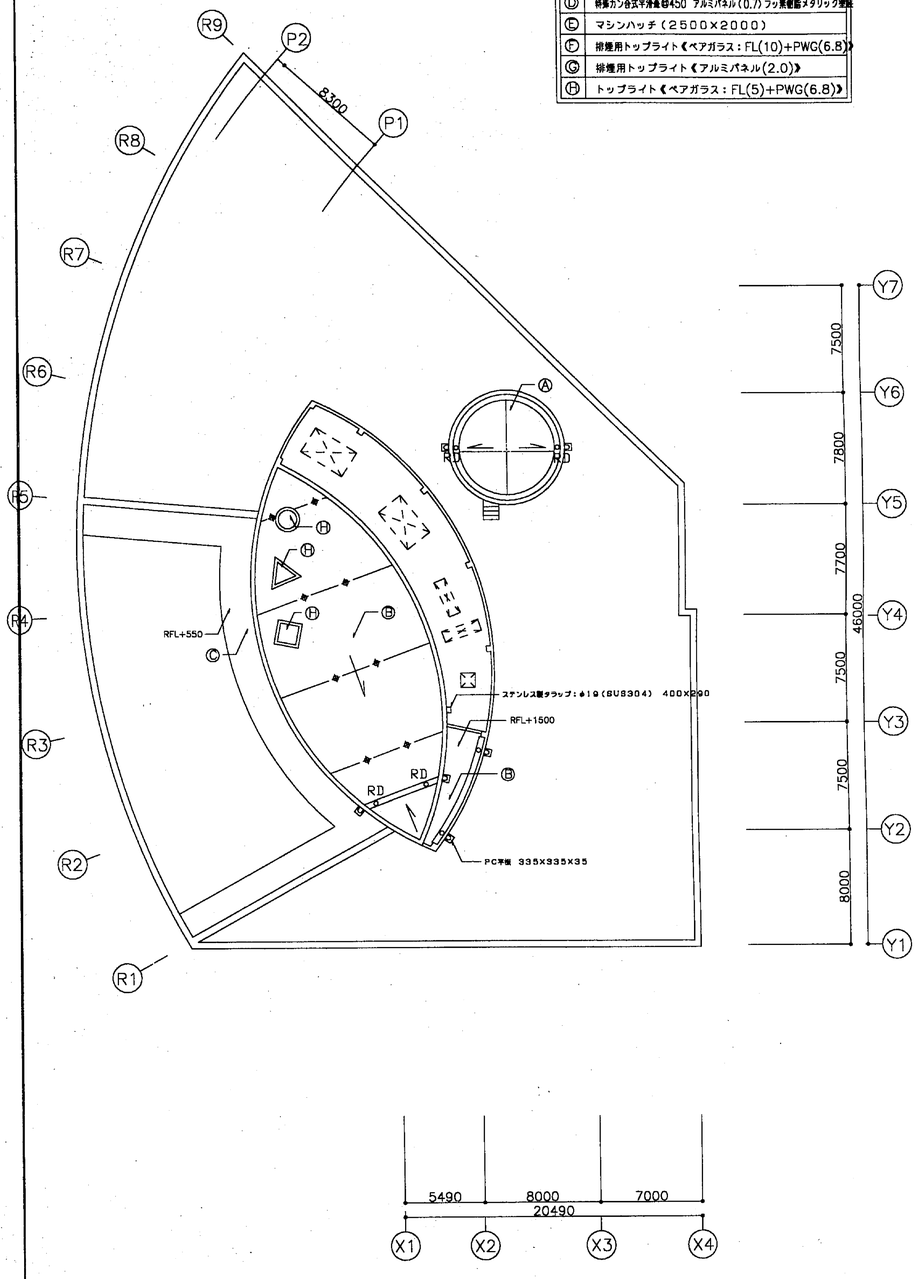

塔屋伏図　S＝1／200

(仮)倉吉交流プラザ新築工事

KURAYOSHI COMMUNITY PLAZA
TOTTORI, JAPAN

DESIGN ARCHITECTS
Cesar Pelli & Associates, Inc.
Architects
1056 Chapel Street, New Haven, Connecticut 06510 USA

シーザーペリ・大建設計共同企業体
■シーザーペリ＆アソシエーツ建築設計事務所
東京都目黒区下目黒 2-13-10 RCビル6F
■大建設計
東京都品川区東五反田 5-10-8
大建新幹線ビル

Drawing Issue: No.	Date	Description
	05.25.98	貫通通管により(RD)変更

Project Key

Drawing Title
平面図—3

Date　Job Number

Scale
S=1/200
Drawn By

Drawing Number
1016

凡　例
Ⓐ コンクリート打放し補修の上吹付けタイル（アクリルウレタン樹脂系）
Ⓑ 50二丁磁器質施ヨタイル貼
Ⓒ アルミカーテンウォール（化粧フィン付き）
Ⓓ アルミカーテンウォール
Ⓔ 特殊カン合式平滑葺　@450　アルミパネル(0.7)　フッ素樹脂メタリック塗装
Ⓕ アルミパネル(3.0)　アルマイト処理
Ⓖ 塩ビ系シート防水
Ⓗ 100×100　せっ器質無ヨタイル貼（フラット）　■部分
Ⓘ 100×100　せっ器質無ヨタイル貼（テッセラ）

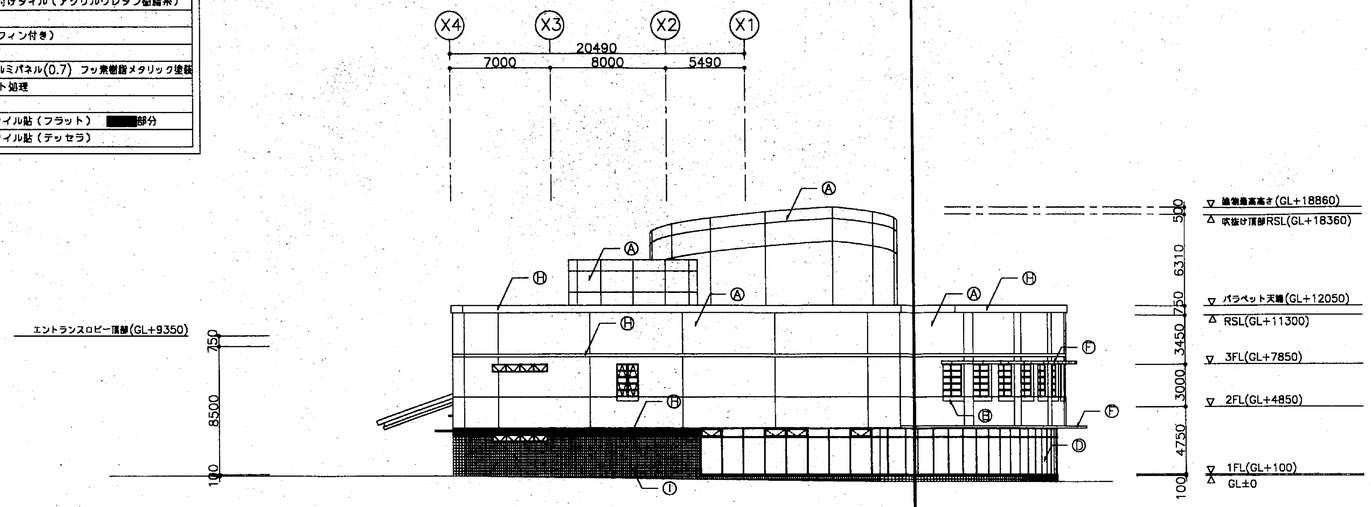

北立面図　S=1/200

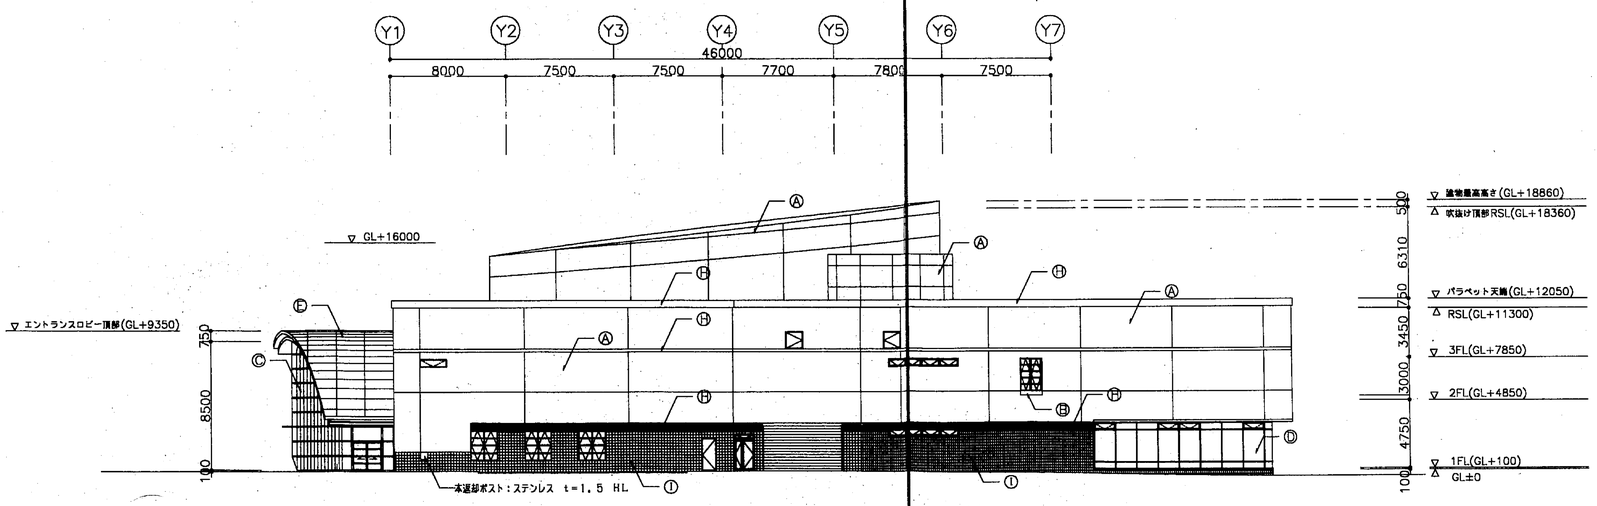

東立面図　S=1/200

(仮)倉吉交流プラザ新築工事

KURAYOSHI COMMUNITY PLAZA
TOTTORI, JAPAN

DESIGN ARCHITECTS
Cesar Pelli & Associates, Inc.
Architects
1089 Chapel Street, New Haven, Connecticut 06510 USA

シーザーペリ・大建設計共同企業体
■シーザーペリ＆アソシエーツ設計事務所
東京都目黒区下目黒 2-13-10 RKビル4F
■大建設計
東京都品川区東五反田 5-10-6
大建設計東京ビル

Drawing Issue:

No.	Date	Description

Project Key

Drawing Title
立面図ー1

Date　Job Number

Scale　Drawn By
S=1/200

Drawing Number
1017

外部参照 ¥¥ISSEI_GREAT¥ISSEI_GT¥交流プラザ竣工図大矢作業済¥xref¥TITLE-M.DWG

凡 例	
Ⓐ	コンクリート打放し補修の上吹付けタイル（アクリルウレタン樹脂系）
Ⓑ	50二丁磁器質施釉タイル貼
Ⓒ	アルミカーテンウォール（化粧フィン付き）
Ⓓ	アルミカーテンウォール
Ⓔ	特殊カン合式平滑葺　@450　アルミパネル(0.7)　フッ素樹脂メタリック塗装
Ⓕ	アルミパネル(3.0)　アルマイト処理
Ⓖ	塩ビ系シート防水
Ⓗ	100×100　せっ器質無釉タイル貼（フラット）
Ⓘ	100×100　せっ器質無釉タイル貼（テッセラ）

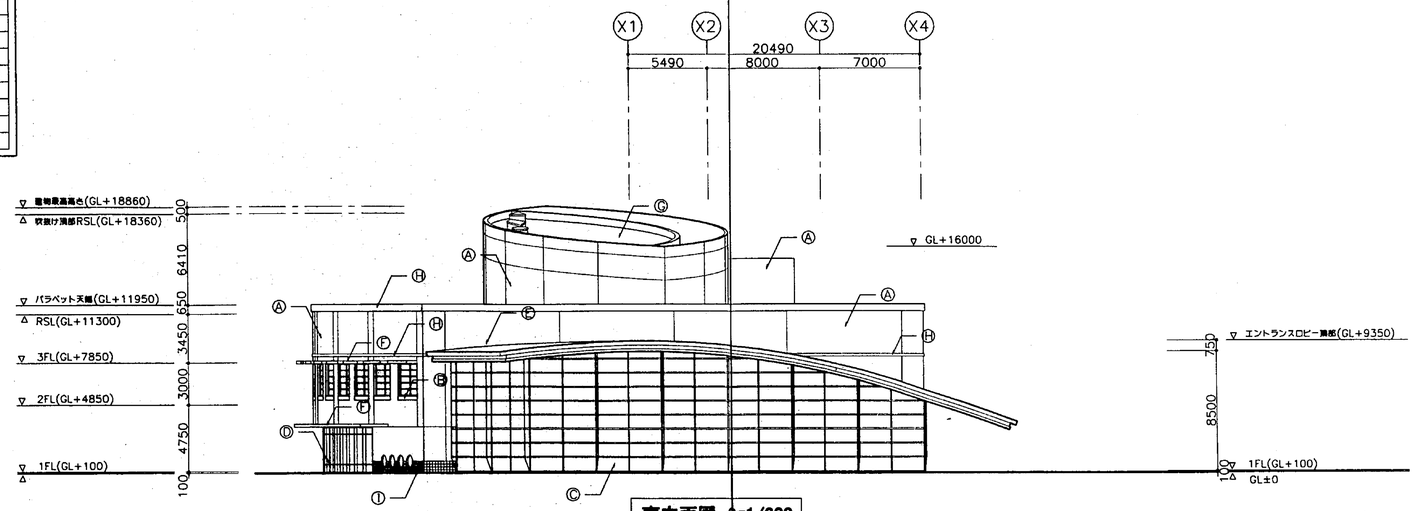

南立面図　S=1/200

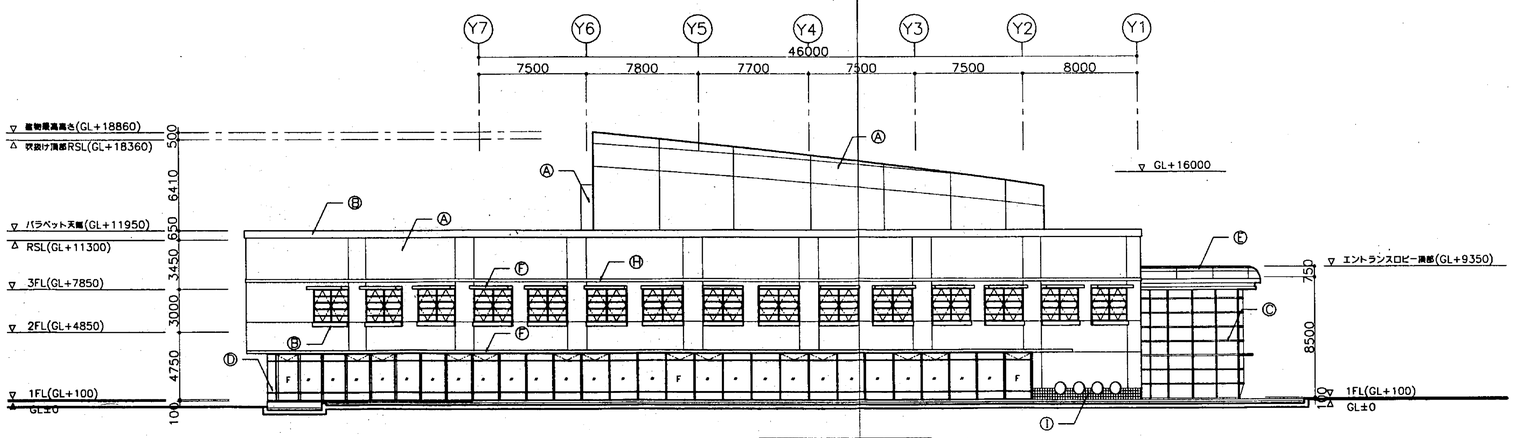

西立面図　S=1/200

(仮)倉吉交流プラザ建設工事

KURAYOSHI COMMUNITY PLAZA
TOTTORI, JAPAN

DESIGN ARCHITECTS
Cesar Pelli & Associates, Inc.
Architects
1056 Chapel Street, New Haven, Connecticut 06510 USA

シーザーペリ・大建設計共同企業体
㈱シーザーペリ&アソシエーツ建築設計事務所
東京都渋谷区東下目黒 2-13-10 RBビル6F
㈱大建設計
東京都品川区東五反田 5-10-8
大建設計東京ビル

Drawing Issue:

No.	Date	Description

Project Key

Drawing Title
立面図ー2

Date　Job Number

Scale
S=1/200

Drawn By

Drawing Number
▲ 1018

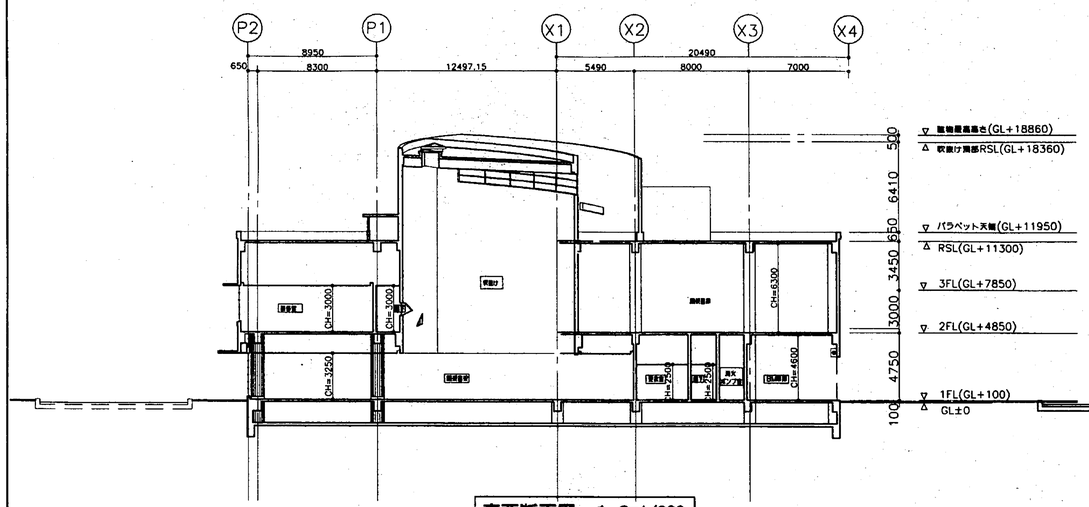

東西断面図ー1 S=1/200

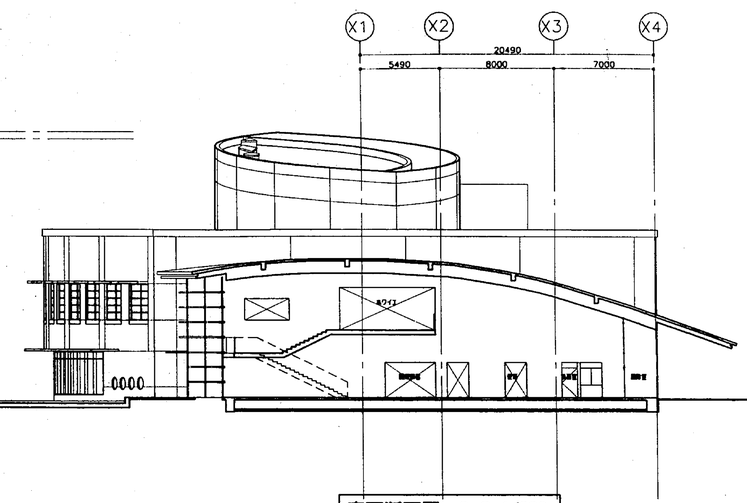

東西断面図ー2 S=1/200

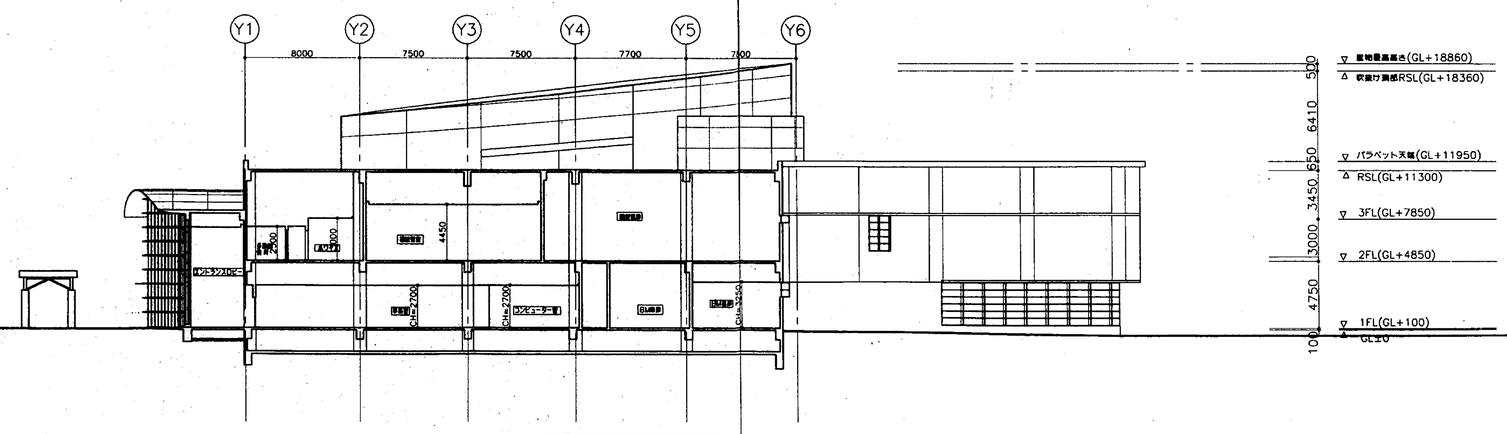

南北断面図 S=1/200

(仮)倉吉交流プラザ建設工事

KURAYOSHI COMMUNITY PLAZA
TOTTORI, JAPAN

DESIGN ARCHITECTS
Cesar Pelli & Associates, Inc.
Architects
1056 Chapel Street, New Haven, Connecticut 06510 USA

シーザーペリ・大建設計共同企業体
㈱シーザーペリ&アソシエーツ建築設計事務所
東京都目黒区下目黒 2-19-10 FKビル4F
㈱大建設計
東京都品川区東五反田 5-10-6
大建設計 東京ビル

Drawing Issue:
No. Date Description

Project Key

Drawing Title
■断面図

Date Job Number

Scale S=1/200 Drawn By

Drawing Number
1019