01	1階平面図	1/300

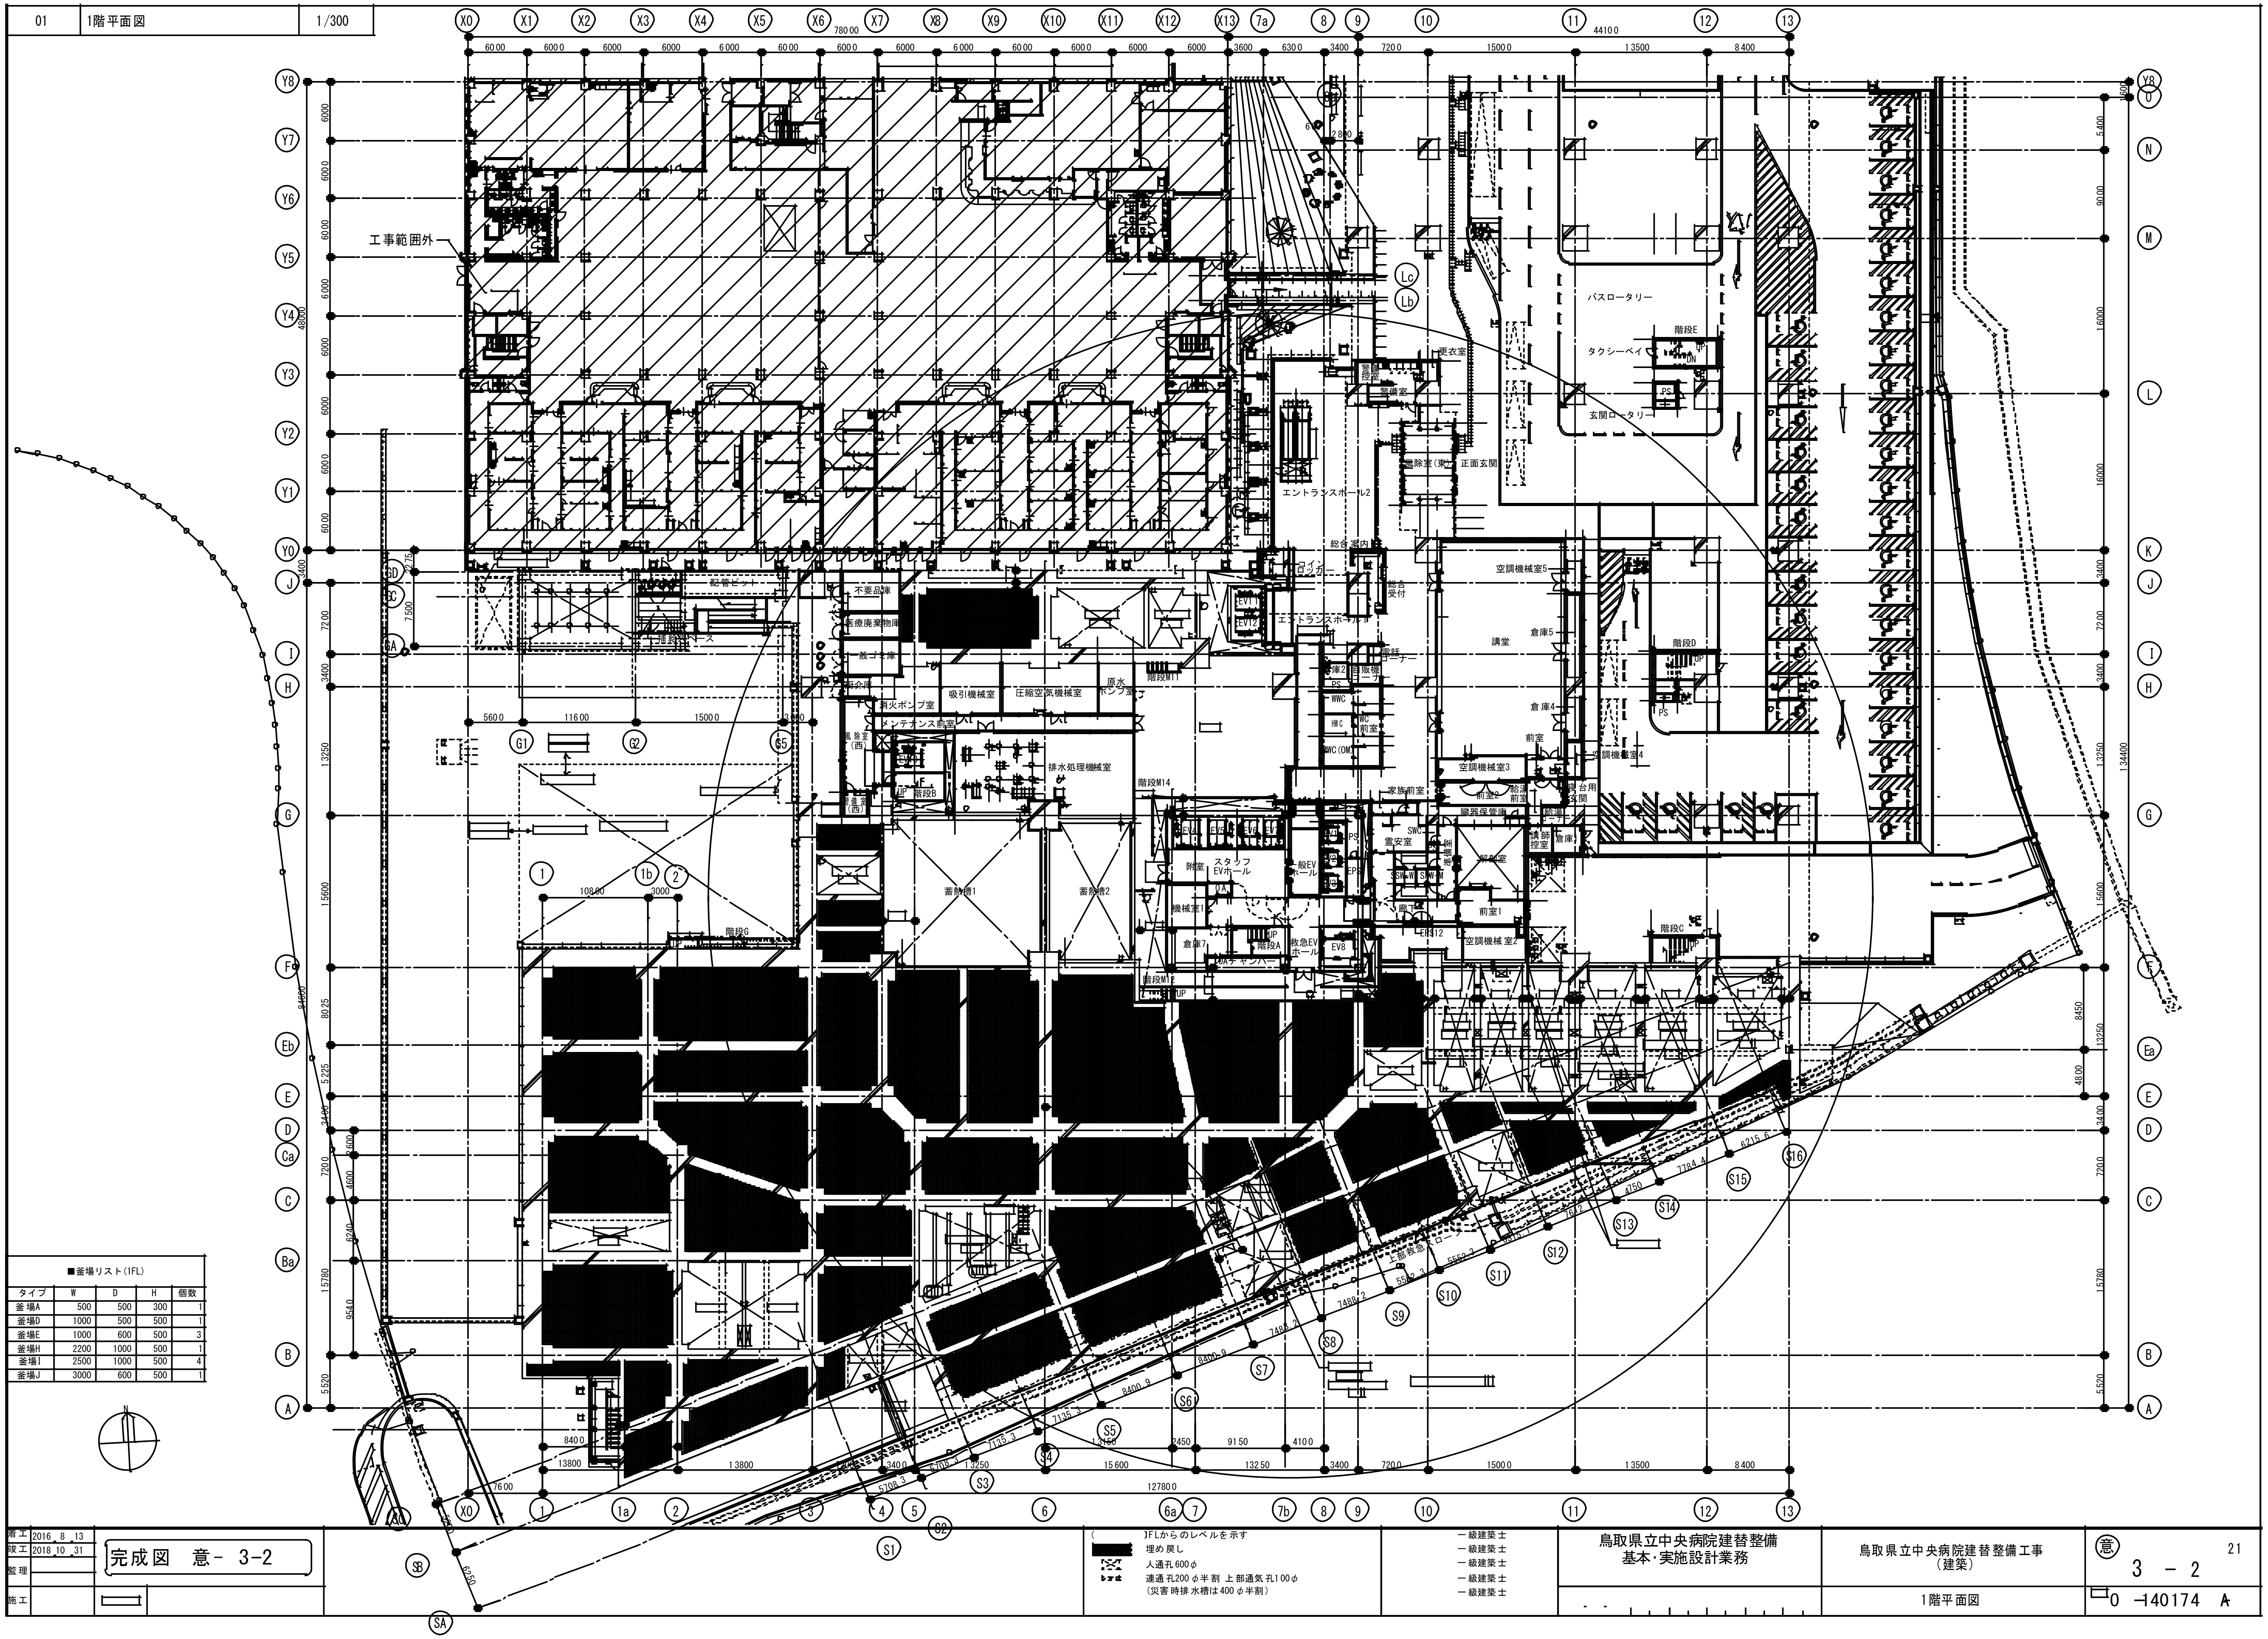

■釜場リスト(1FL)

タイプ	W	D	H	個数
釜場A	500	500	300	1
釜場D	1000	500	500	1
釜場E	1000	600	500	3
釜場H	2200	1000	500	1
釜場I	2500	1000	500	4
釜場J	3000	600	500	1

着工 2016.8.13
竣工 2018.10.31
監理
施工

完成図　意- 3-2

1FLからのレベルを示す
埋め戻し
人通孔600φ
連通孔200φ半割 上部通気孔100φ
(災害時排水槽は400φ半割)

一級建築士
一級建築士
一級建築士
一級建築士
一級建築士

鳥取県立中央病院建替整備
基本・実施設計業務

鳥取県立中央病院建替整備工事
(建築)

1階平面図

意 3 - 2　21

0 -140174 A

01	2階平面図	1/300

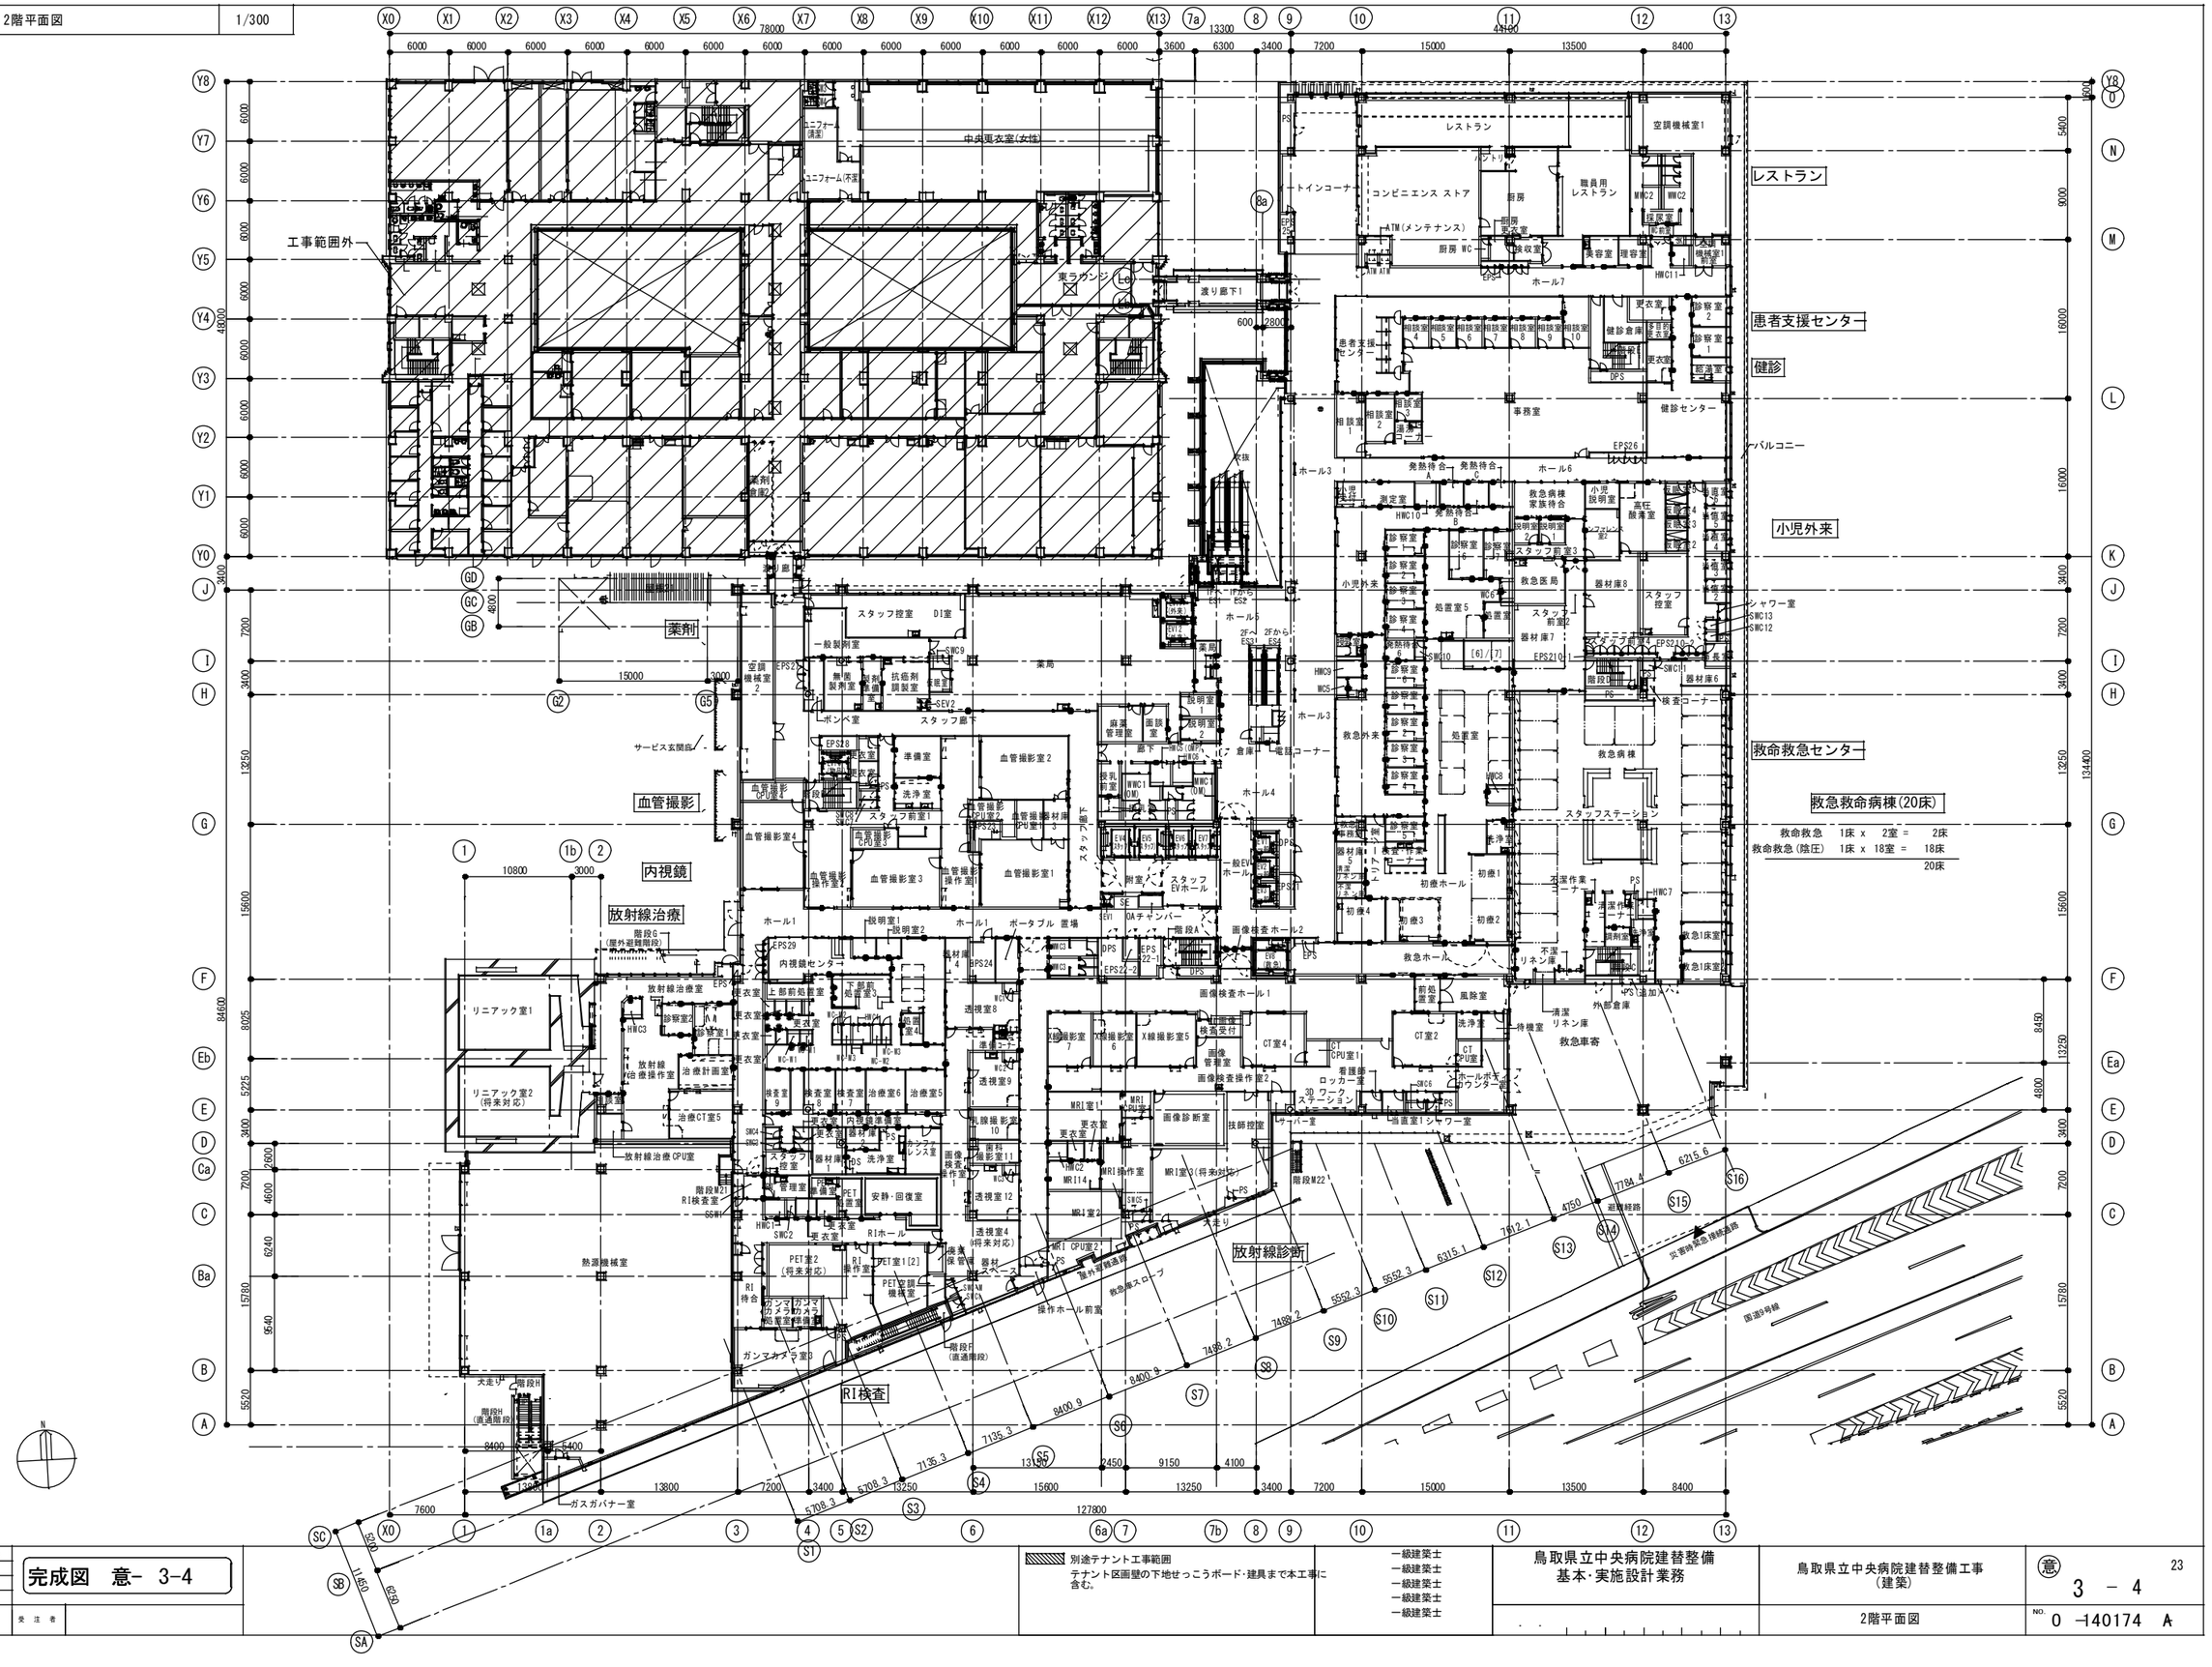

着工	2016. 8 .13	完成図　意- 3-4	別途テナント工事範囲 テナント区画壁の下地せっこうボード・建具まで本工事に含む。	一級建築士 一級建築士 一級建築士 一級建築士 一級建築士	鳥取県立中央病院建替整備 基本・実施設計業務	鳥取県立中央病院建替整備工事 (建築)	意 23 3 - 4
竣工	2018.10 .31					2階平面図	NO. 0 -140174 A
監理							
施工		受注者					

01	3階平面図	1/300

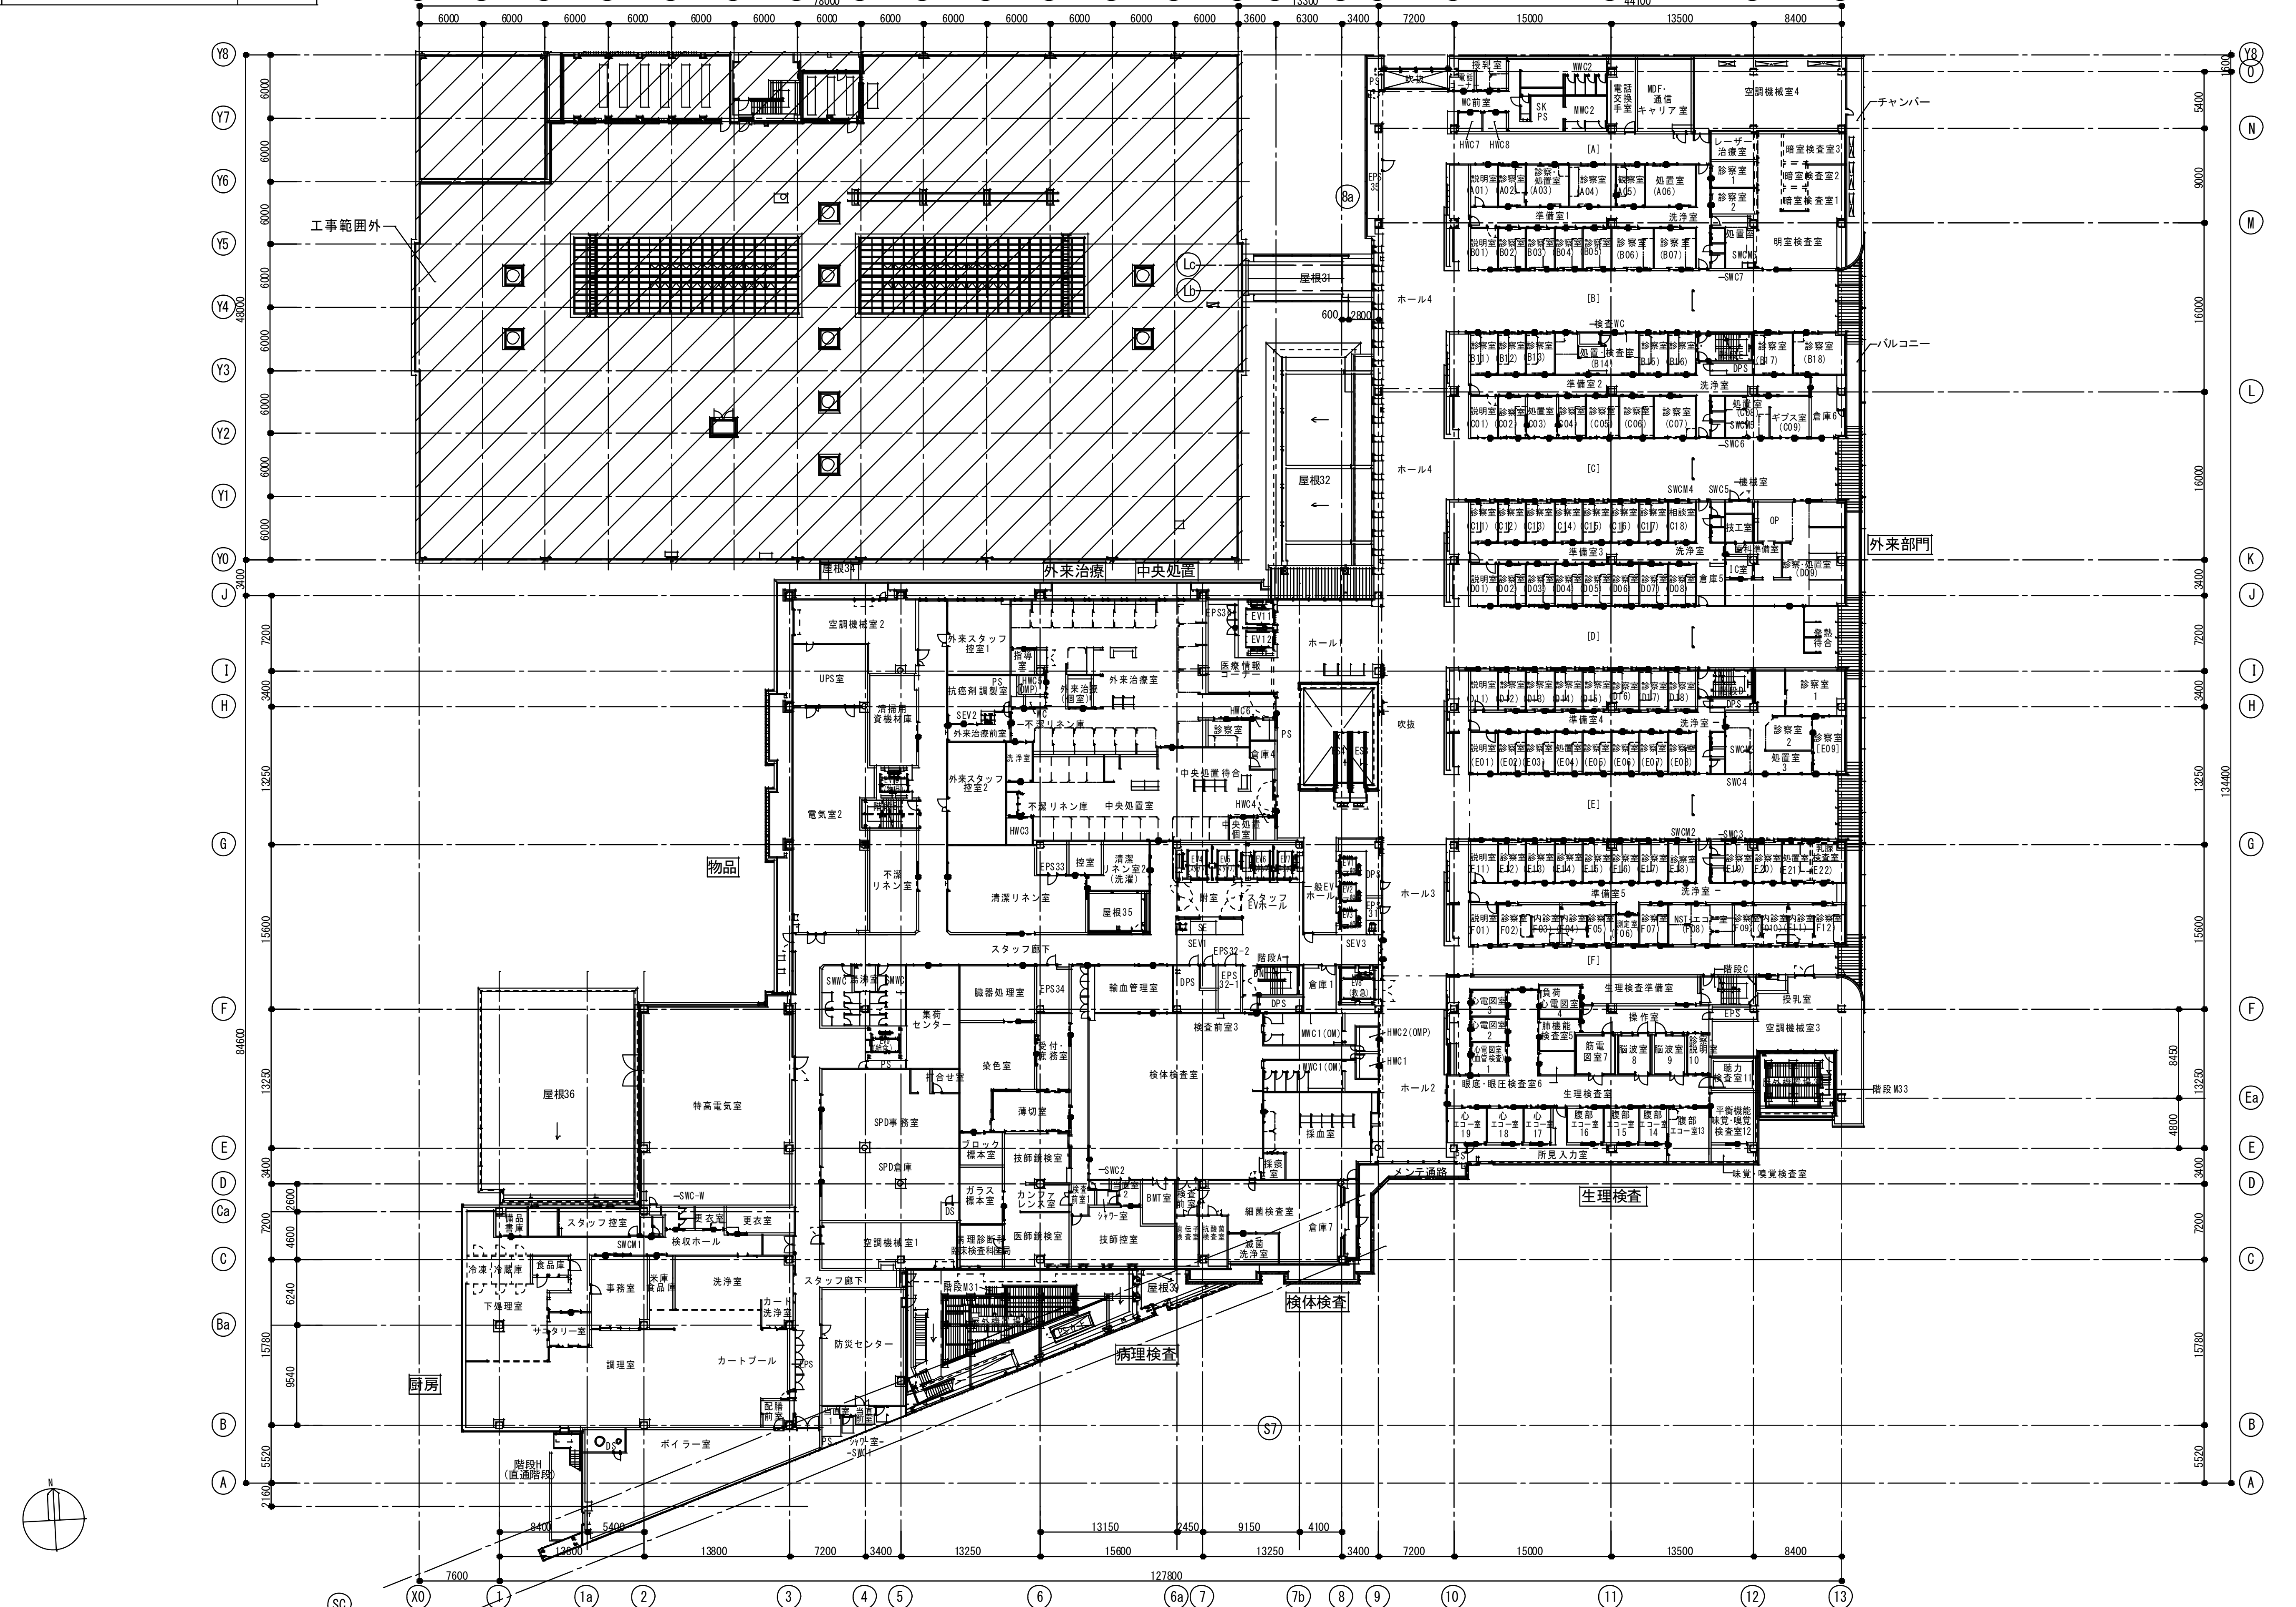

着工 2016.8.13	完成図　意- 3-5	一級建築士	鳥取県立中央病院建替整備 基本･実施設計業務
竣工 2018.10.31		一級建築士	鳥取県立中央病院建替整備工事 (建築)
監理		一級建築士	3階平面図
施工	受注者	一級建築士	意 3 − 5
		一級建築士	No. 0 −140174 A

01	4階平面図	1/300

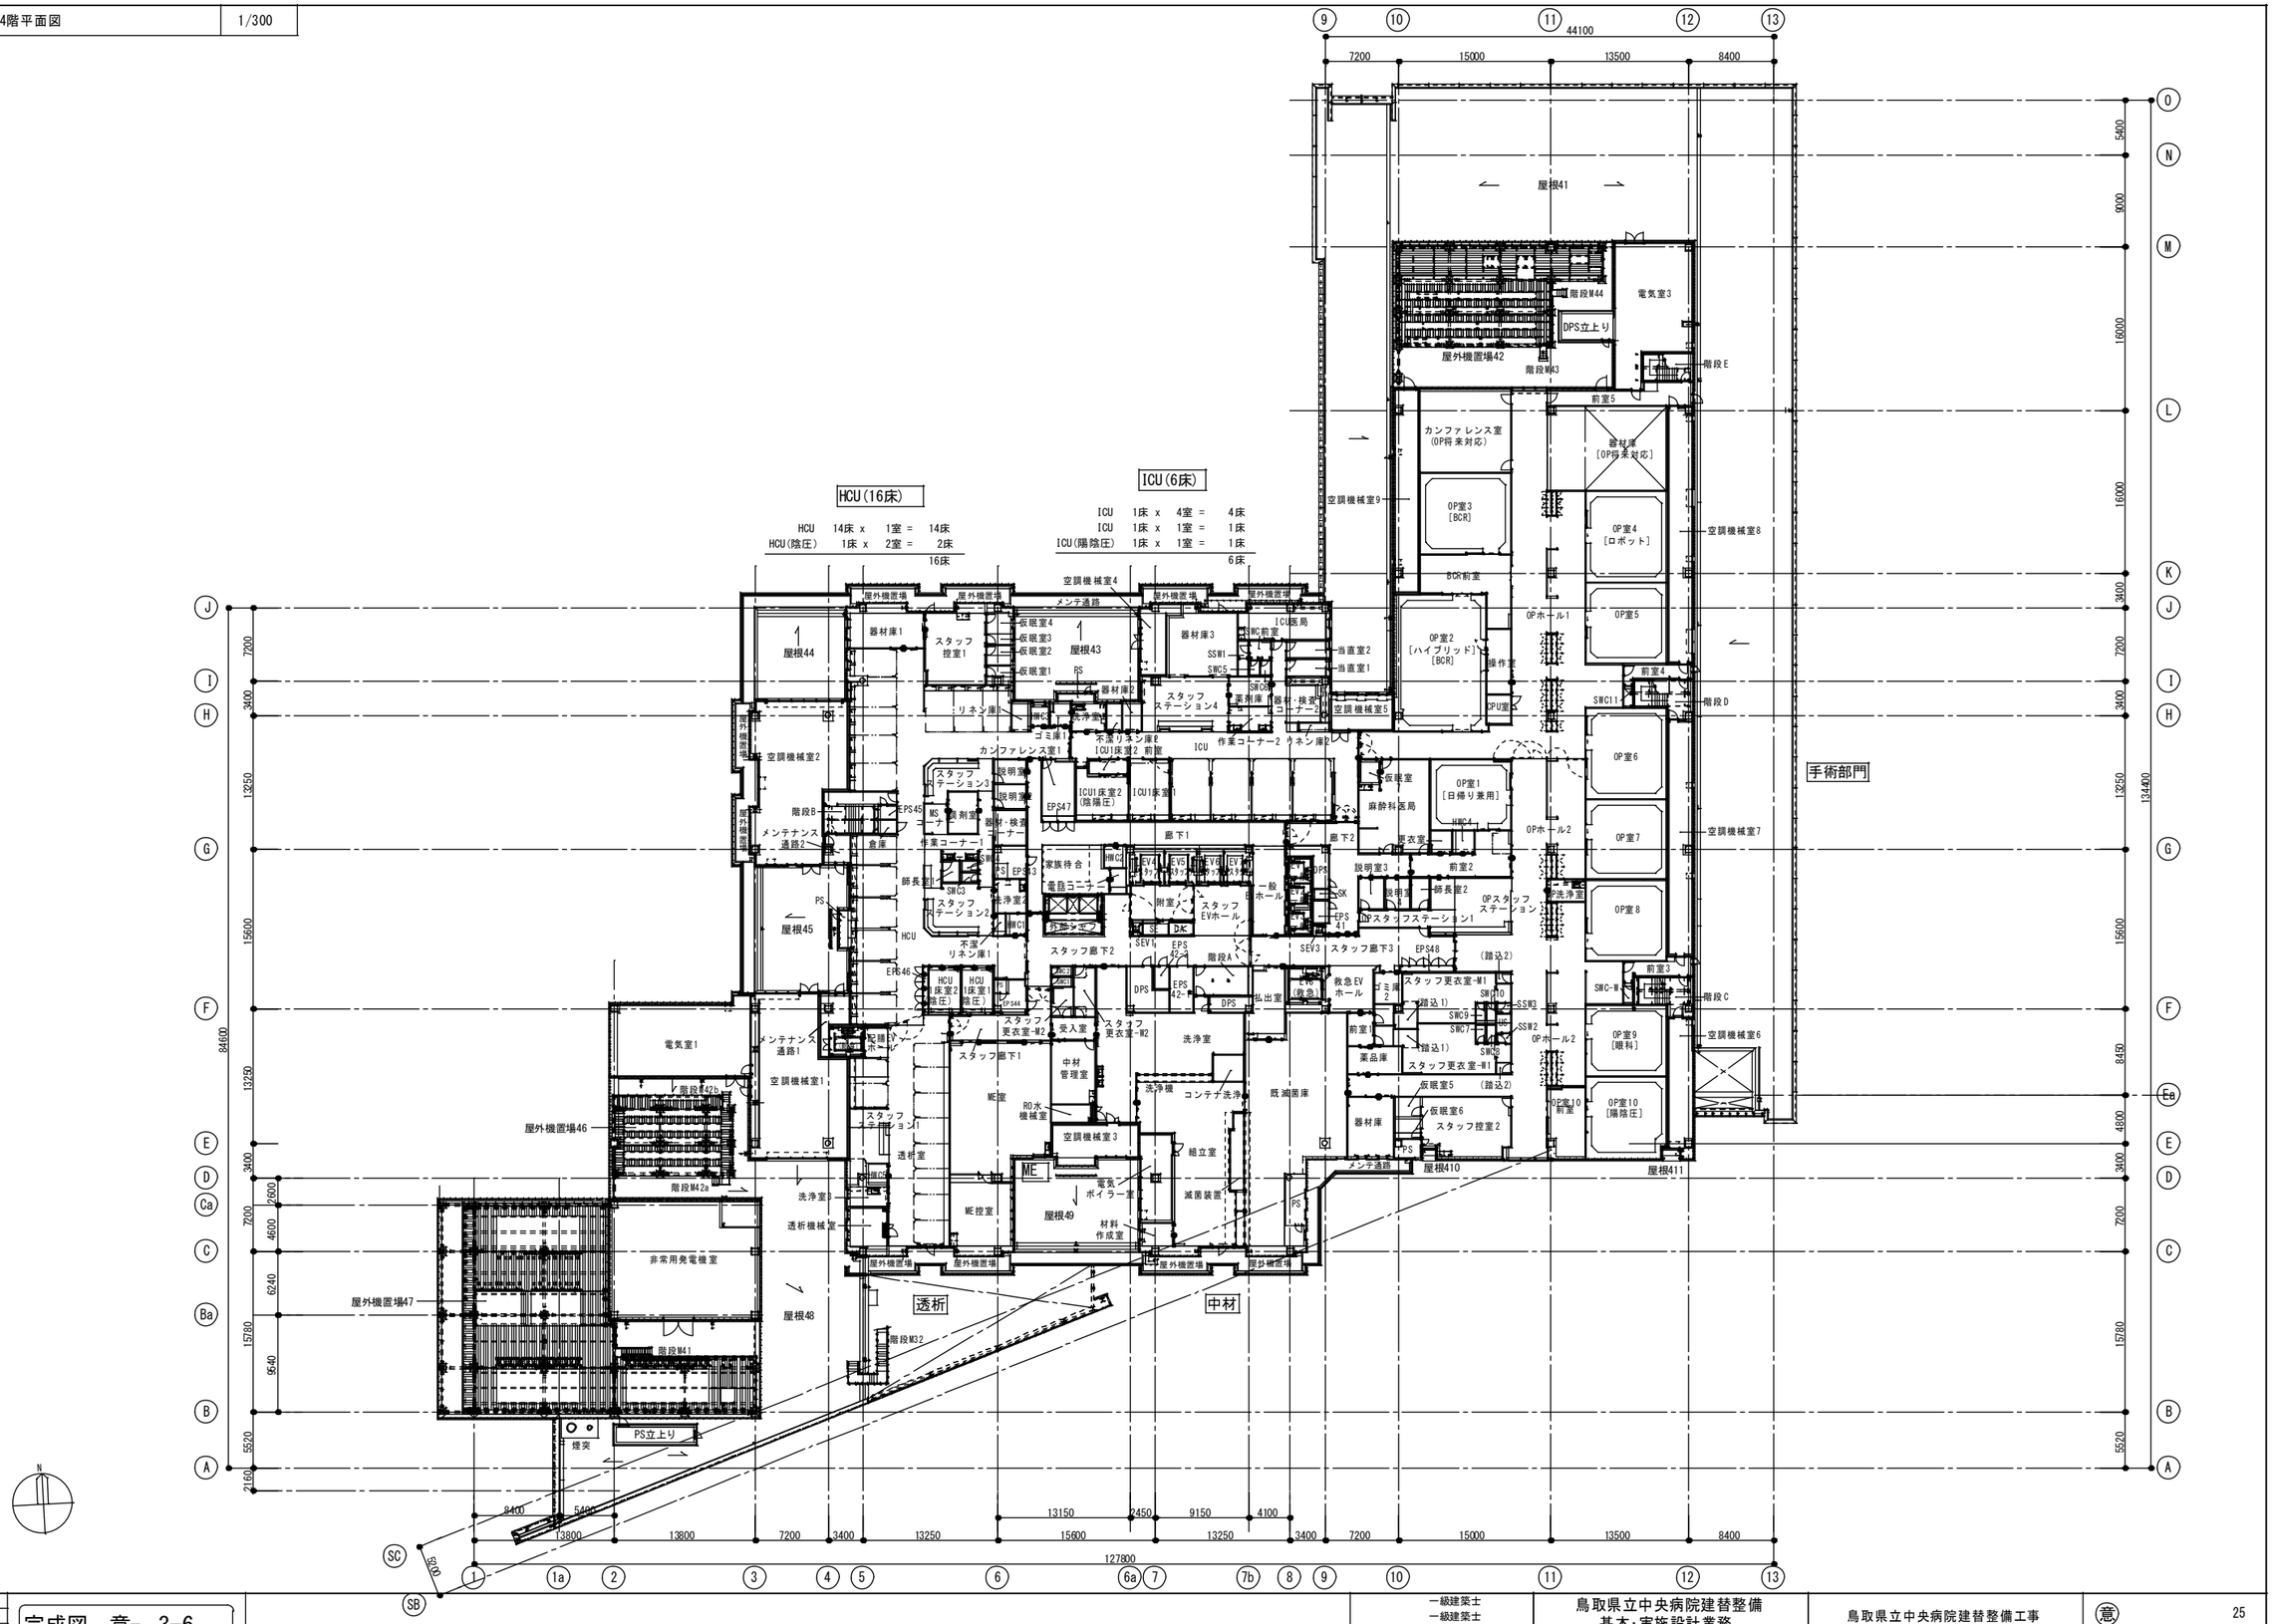
HCU(16床)
HCU 14床 x 1室 = 14床
HCU(陰圧) 1床 x 2室 = 2床
16床
ICU(6床)
ICU 1床 x 4室 = 4床
ICU 1床 x 1室 = 1床
ICU(陽陰圧) 1床 x 1室 = 1床
6床
手術部門
透析
中材
屋根41
屋根42
屋根43
屋根44
屋根45
屋根46
屋根47
屋根48
屋根49
屋根410
屋根411
屋外機置場42
屋外機置場46
屋外機置場47
電気室3
電気室1
非常用発電機室
階段M44
階段M43
階段M42a
階段M42b
階段M41
階段M32
階段E
階段D
階段C
階段B
階段A
DPS立上り
PS立上り
煙突
前室5
カンファレンス室(OP将来対応)
器材庫[OP将来対応]
OP室3[BCR]
OP室4[ロボット]
OP室2[ハイブリッド][BCR]
OP室5
OP室1[日帰り兼用]
OP室6
OP室7
OP室8
OP室9[眼科]
OP室10[陽陰圧]
OP室10前室
BCR前室
OPホール1
OPホール2
前室4
前室3
CPU室
操作室
麻酔科医局
仮眠室
更衣室
OPスタッフステーション
OPスタッフステーション1
空調機械室9
空調機械室8
空調機械室7
空調機械室6
空調機械室5
空調機械室4
空調機械室3
空調機械室2
空調機械室1
スタッフステーション4
スタッフステーション3
スタッフステーション2
スタッフステーション1
スタッフ控室1
スタッフ控室2
スタッフ更衣室-M1
スタッフ更衣室-M2
スタッフ更衣室-W1
スタッフ更衣室-W2
スタッフ廊下1
スタッフ廊下2
スタッフ廊下3
廊下1
廊下2
ICU1床室1
ICU1床室2
ICU1床室2(陰圧)
ICU1床室2 前室
ICU医局
ICU前室
HCU1床室2(陰圧)
HCU1床室1(陰圧)
仮眠室4
仮眠室3
仮眠室2
仮眠室1
仮眠室5
仮眠室6
当直室2
当直室1
前室1
前室2
説明室1
説明室2
説明室3
師長室1
師長室2
家族待合
電話コーナー
作業コーナー1
作業コーナー2
カンファレンス室1
ME室
ME控室
RO水機械室
中材管理室
洗浄室1
洗浄室2
洗浄室3
洗浄機
コンテナ洗浄
既滅菌庫
組立室
材料作成室
電気ボイラー室
減菌装置
透析機械室
透析室
受入室
払出室
一般ホール
救急EVホール
スタッフEVホール
附室
SEV1
SEV2
SEV3
EV1
EV2
EV3
EV4
EV5
EV6
EV7
EPS41
EPS42
EPS42-2
EPS43
EPS44
EPS45
EPS46
EPS47
EPS48
SWC1
SWC2
SWC3
SWC4
SWC5
SWC6
SWC7
SWC8
SWC9
SWC10
SWC-W
SSW1
SSW2
01	5階平面図	1/300	

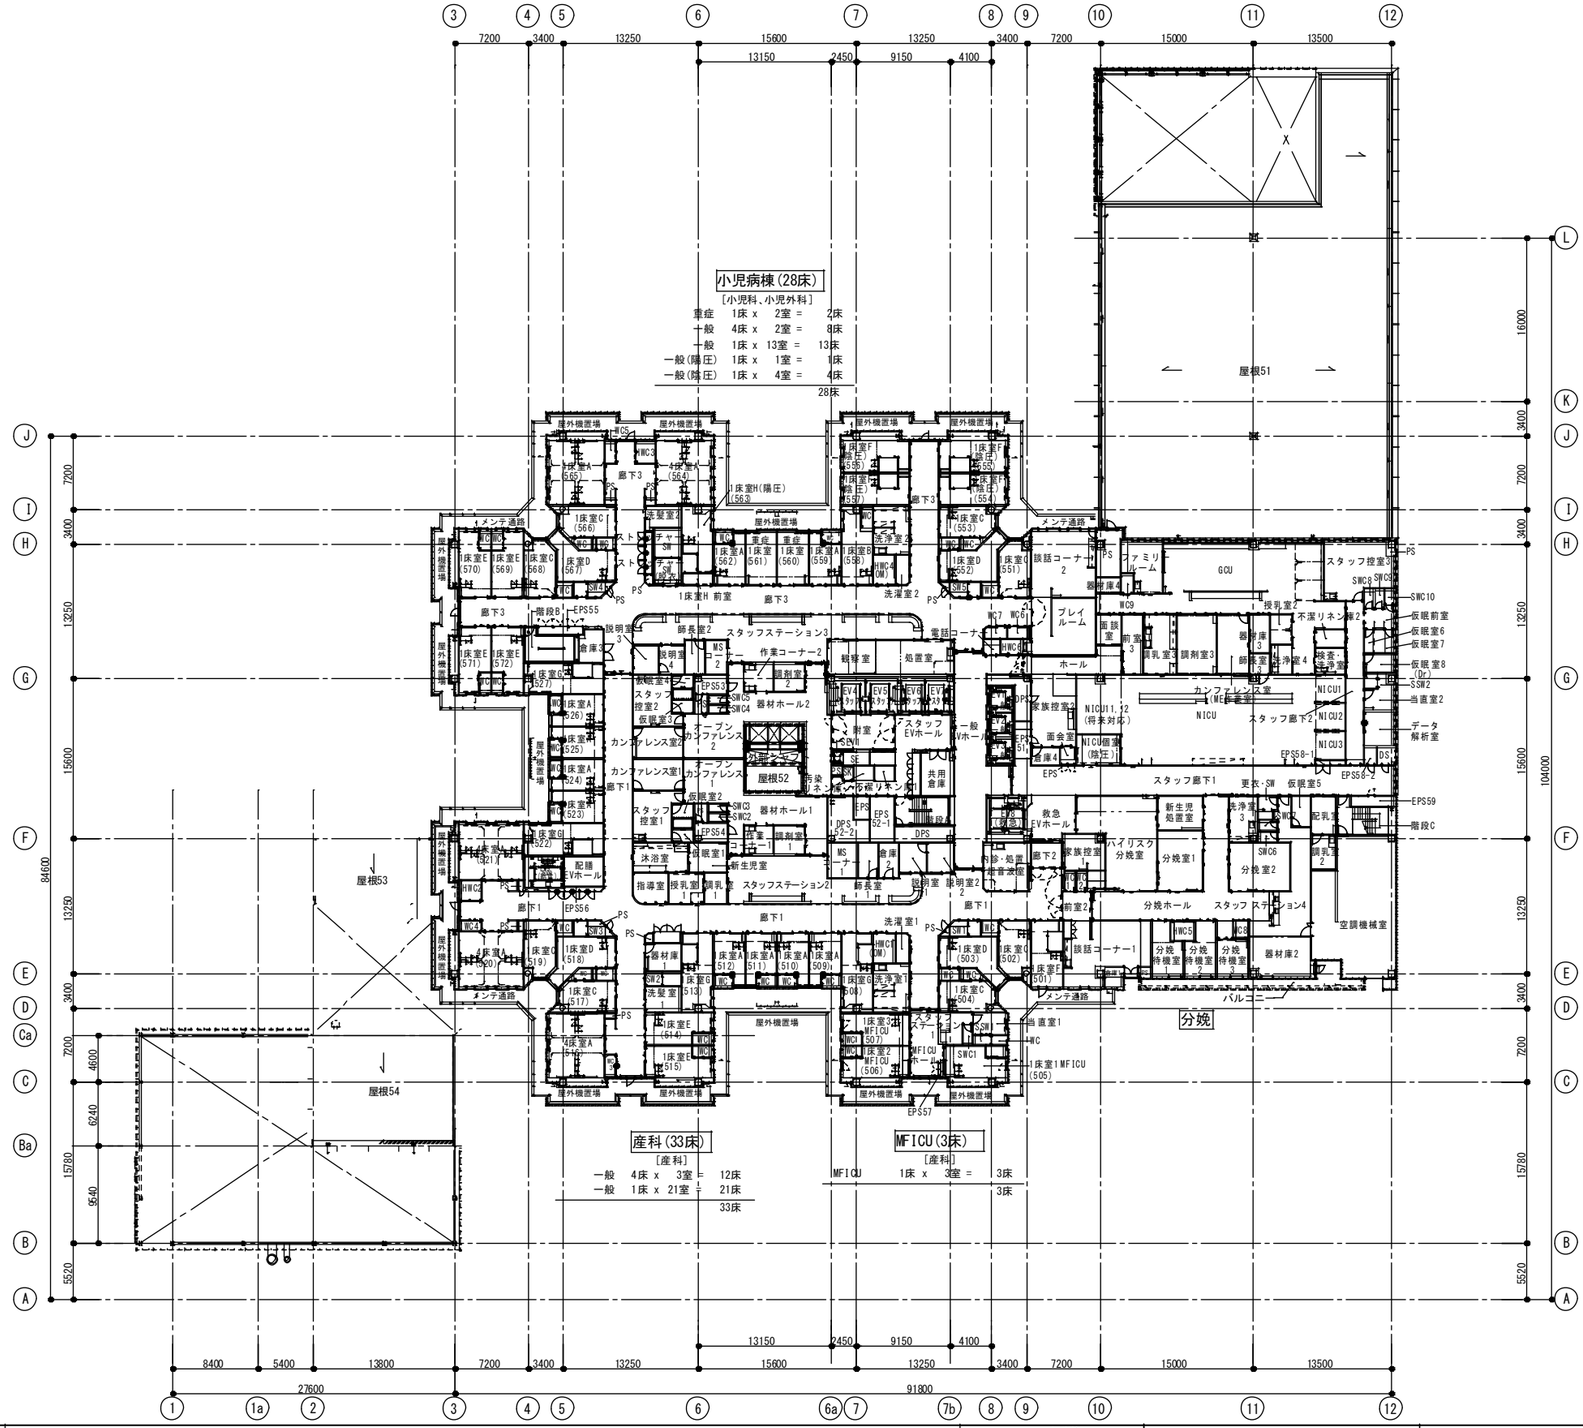

着工 2016 8 13 竣工 2018 10 31 監理 施工	完成図 意- 3-7 受注者		一級建築士 一級建築士 一級建築士 一級建築士 一級建築士	鳥取県立中央病院建替整備 基本・実施設計業務	鳥取県立中央病院建替整備工事 (建築)	意 3 - 7 / 26 NO. 0 -140174 A
					5階平面図	

01	6階平面図	1/300	

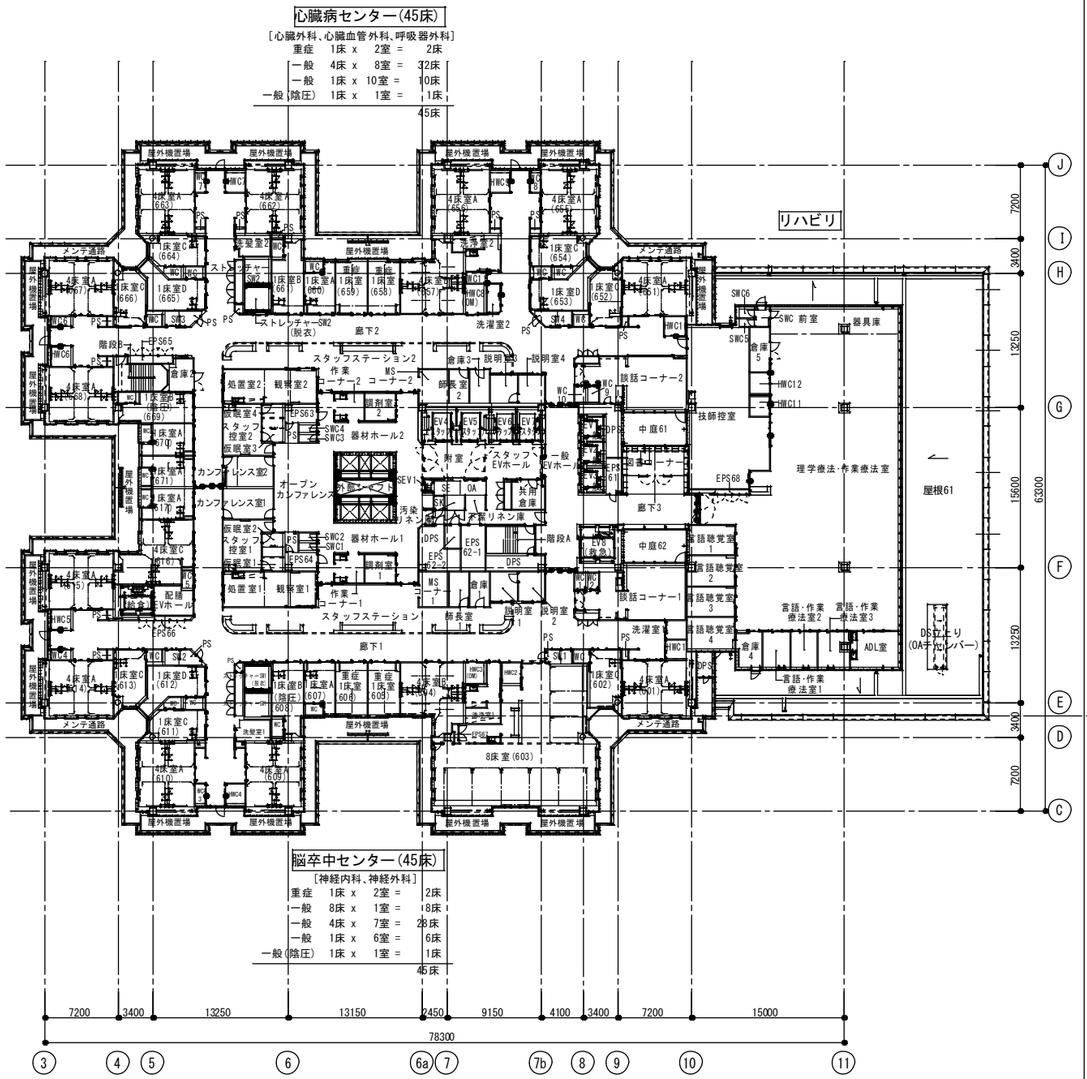

02	7階平面図	1/300	

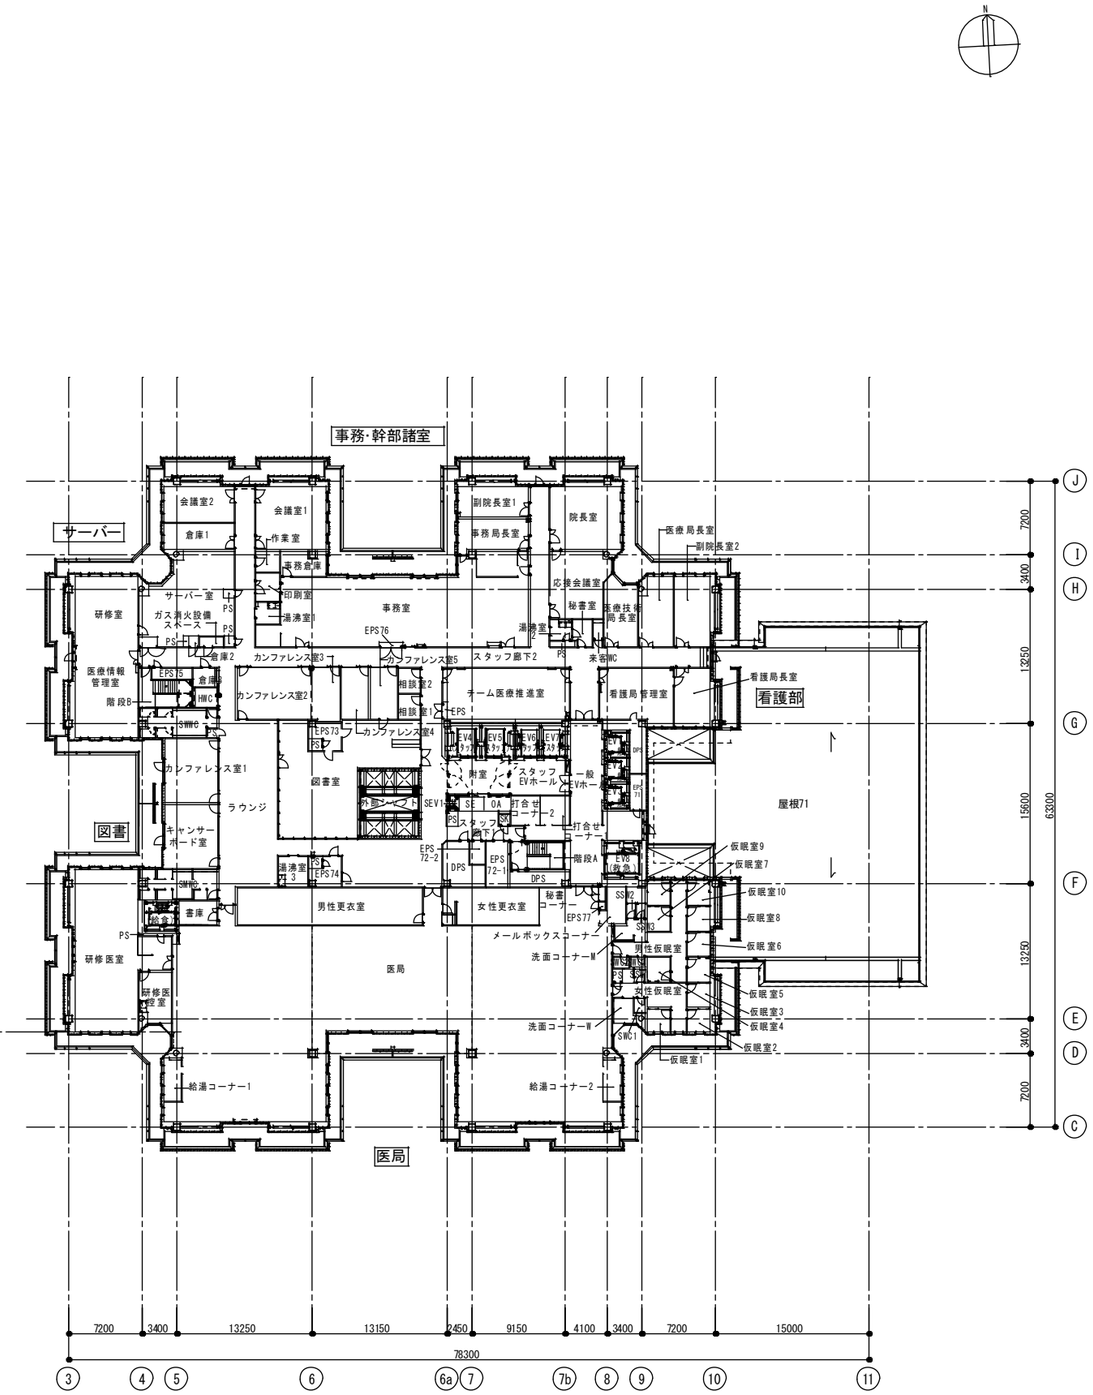

着工	2016 . 8 . 13	完成図 意- 3-8		一級建築士 一級建築士 一級建築士 一級建築士 一級建築士	鳥取県立中央病院建替整備 基本･実施設計業務	鳥取県立中央病院建替整備工事 (建築)
竣工	2018 . 10 . 31					
監理						
施工		受注者				6階･7階平面図

意 27
3 - 8
NO. 0 -140174 A

01	8階平面図	1/300	

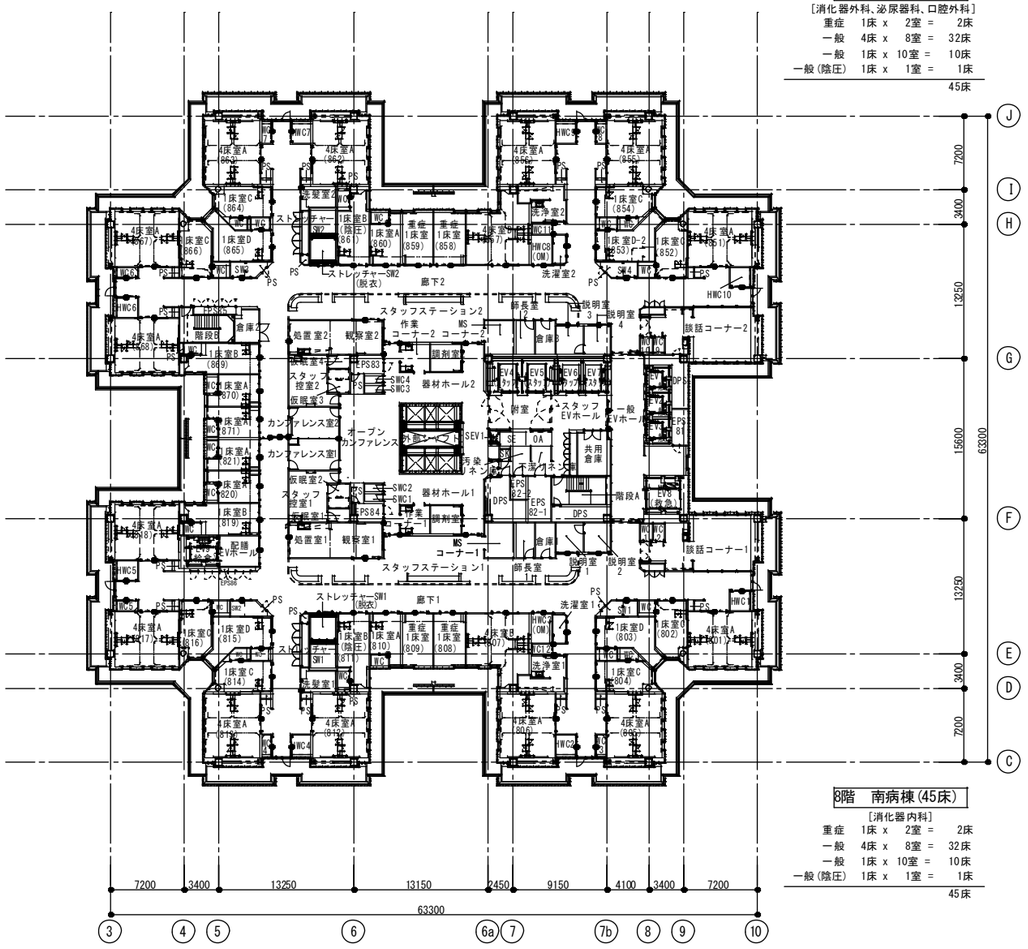

02	9階平面図	1/300	

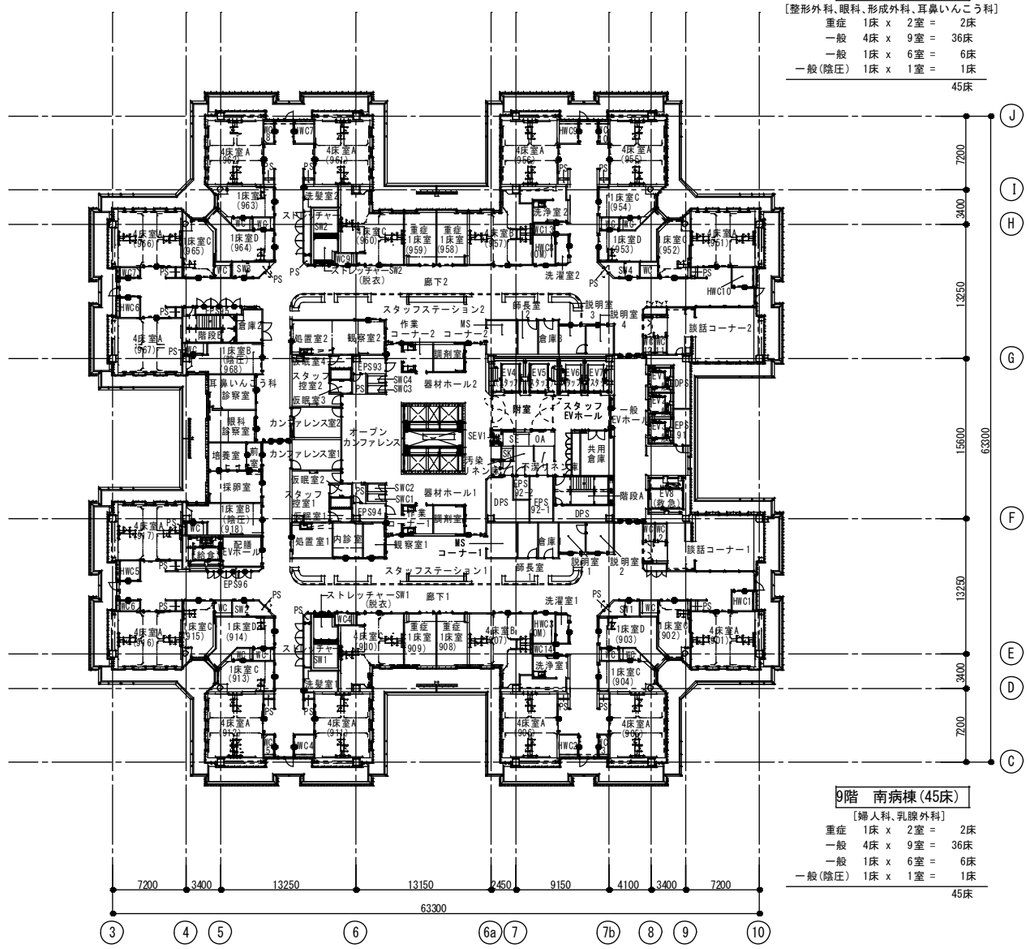

着工	2016 . 8 . 13	完成図　意- 3-9	
竣工	2018 . 10 . 31		
監理			
施工		受注者	

一級建築士
一級建築士
一級建築士
一級建築士
一級建築士

鳥取県立中央病院建替整備 基本･実施設計業務	鳥取県立中央病院建替整備工事 (建築)	㊀ 3 - 9	28
	8階･9階平面図	NO. 0 -140174 A	

01	10階平面図	1/300	

02	11階平面図	1/300	

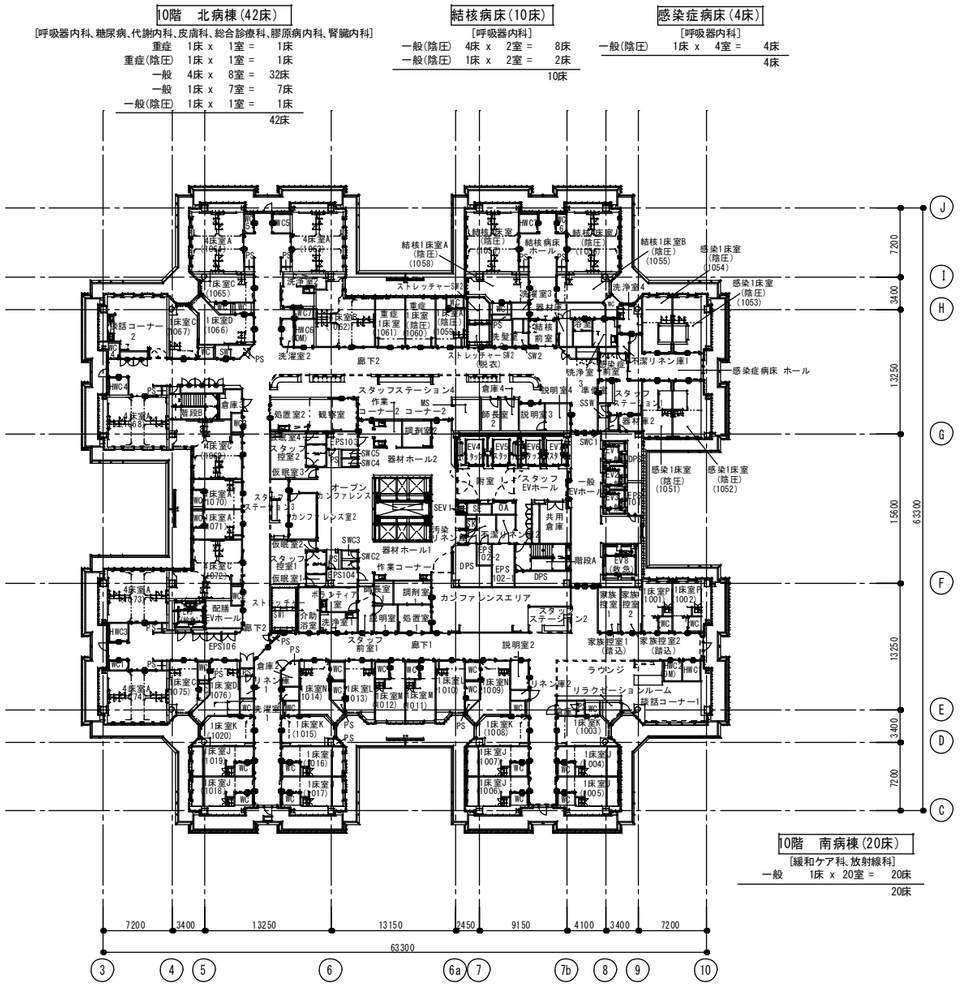

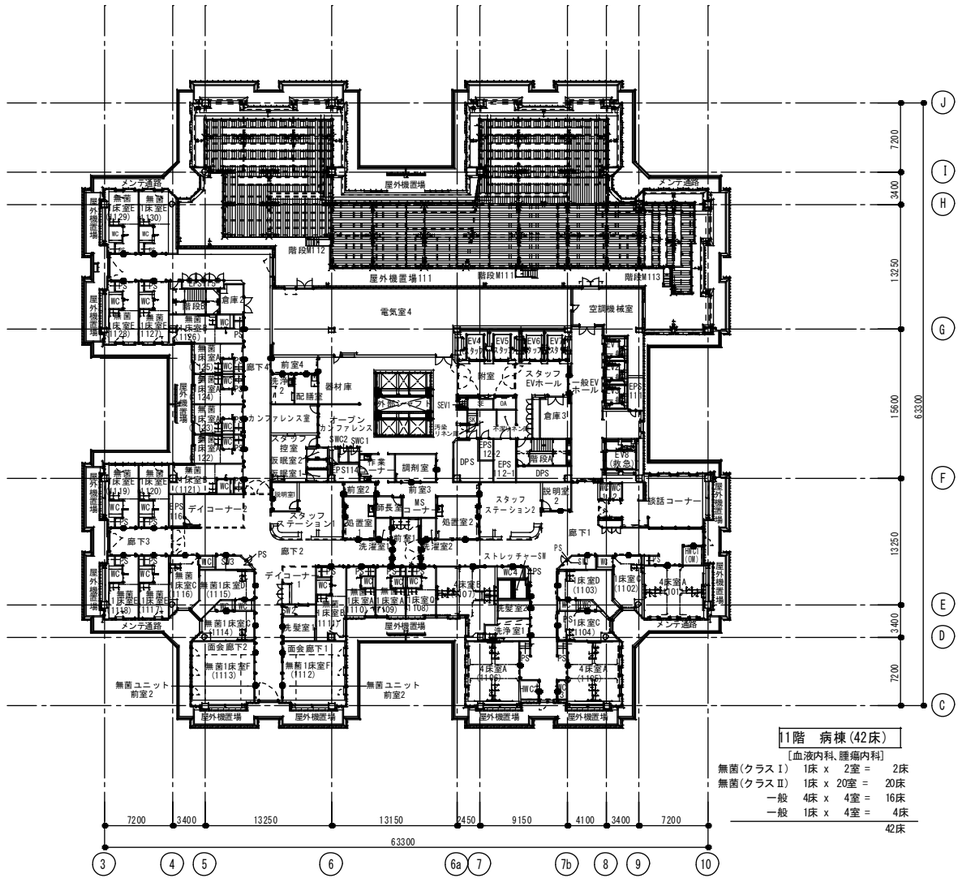

着工	2016 .8 .13	完成図　意- 3-10	
竣工	2018 .10 .31		
監理			
施工		受注者	

一級建築士
一級建築士
一級建築士
一級建築士
一級建築士

鳥取県立中央病院建替整備 基本・実施設計業務	鳥取県立中央病院建替整備工事 (建築)	(意) 3 - 10	29
	10階・11階平面図	NO. 0 -140174 A	

01	R階平面図	1/300	

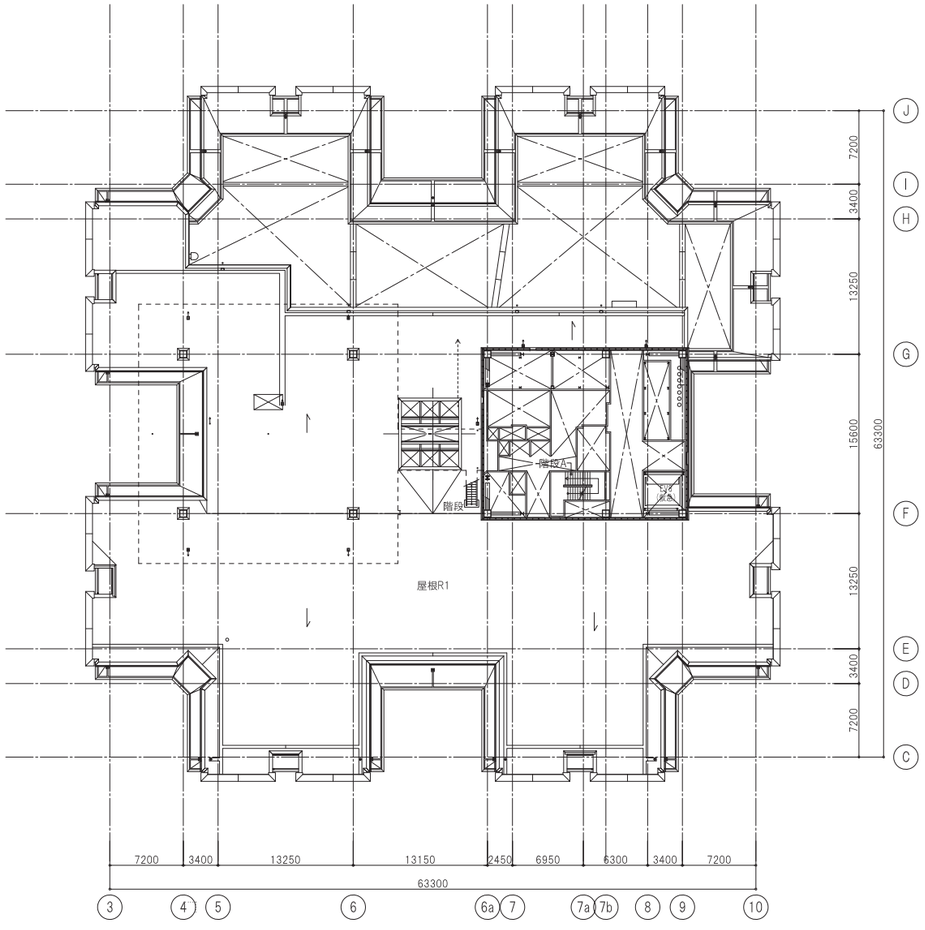

02	PHR階平面図	1/300	

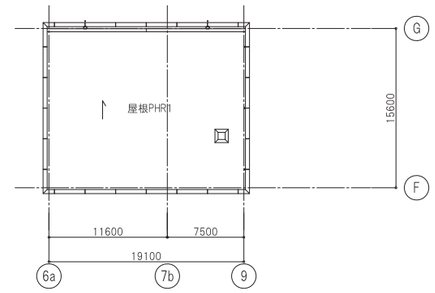

03	PH階平面図	1/300	

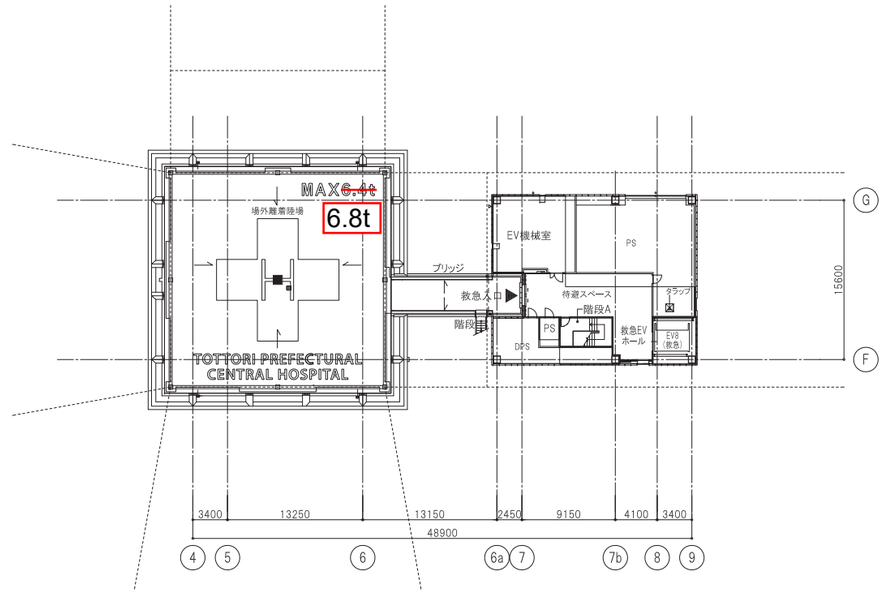

着工	2016 . 8 . 13	完成図　意-3-11	
竣工	2018 . 10 . 31		
監理			
施工			

鳥取県立中央病院建替整備工事 （建築）	意 3 - 11　30
R階・PH階・PHR階平面図	NO. O -140174 - A